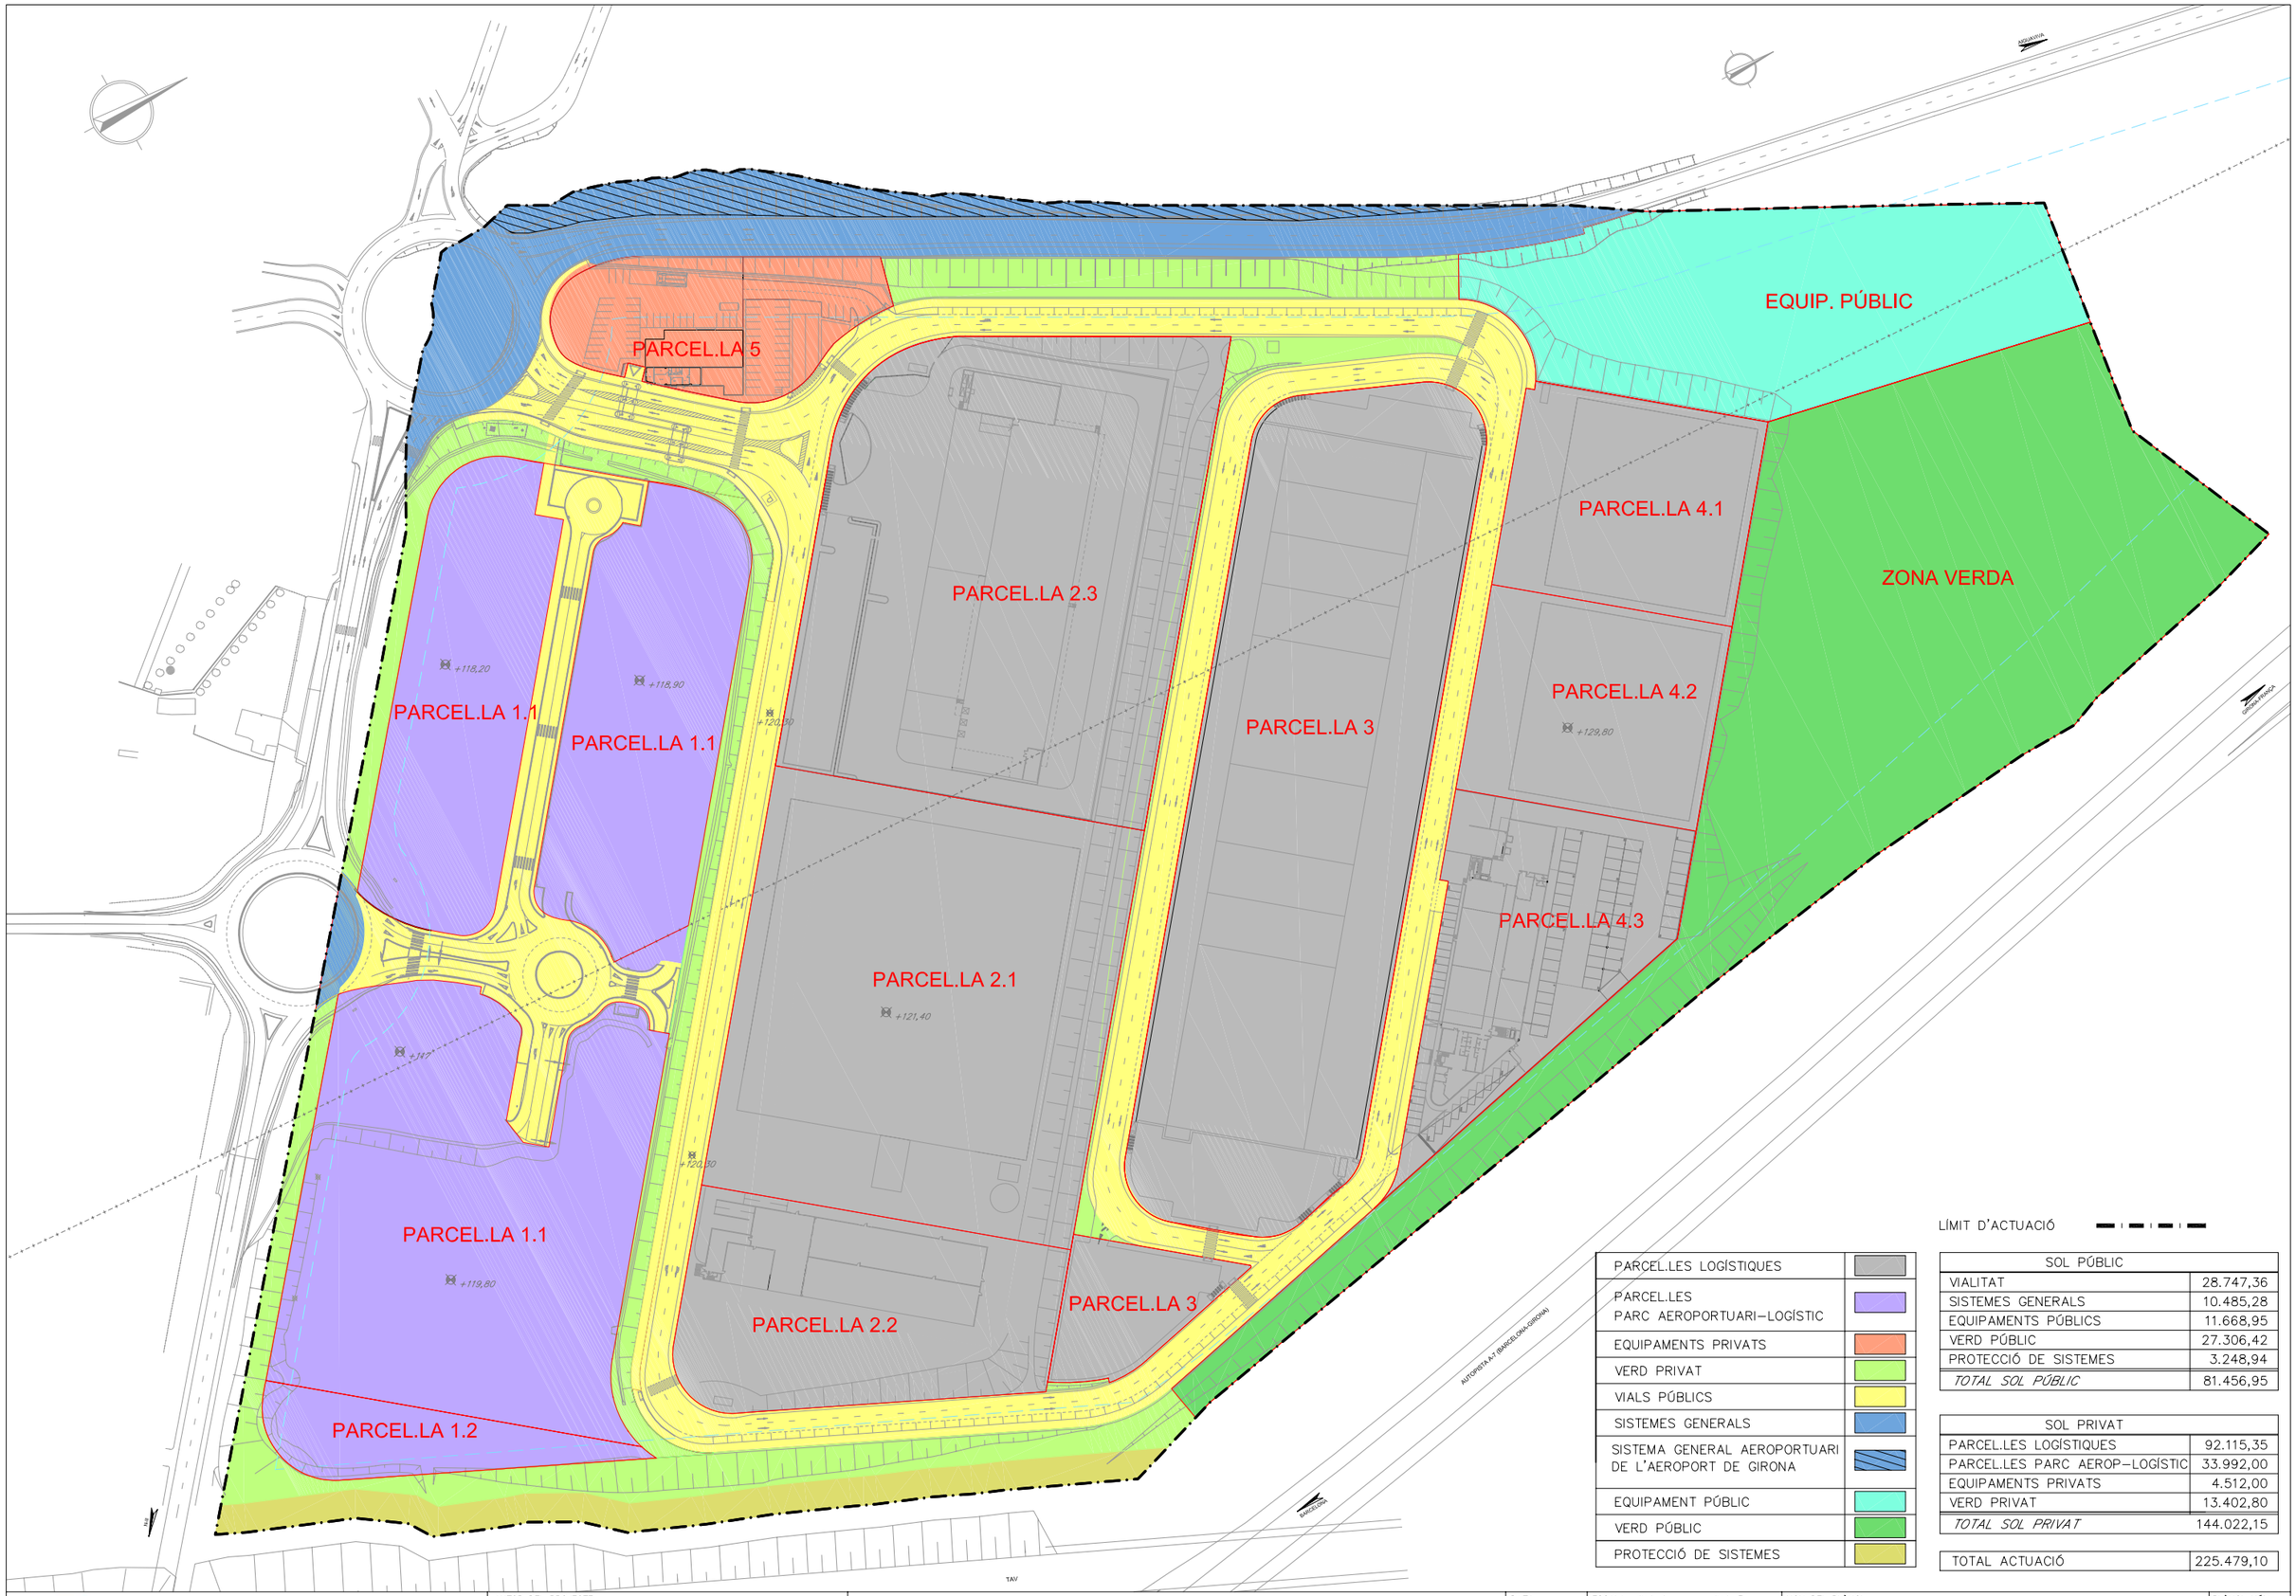


PARCEL.LES LOGÍSTIQUES	
PARCEL.LES PARC AEROPORTUARI–LOGÍSTIC	
EQUIPAMENTS PRIVATS	
VERD PRIVAT	
VIALS PÚBLICS	
SISTEMES GENERALS	
SISTEMA GENERAL AEROPORTUARI DE L'AEROPORT DE GIRONA	
EQUIPAMENT PÚBLIC	
VERD PÚBLIC	
PROTECCIÓ DE SISTEMES	

LÍMIT D'ACTUACIÓ

SOL PÚBLIC	
VIALITAT	28.747,36
SISTEMES GENERALS	10.485,28
EQUIPAMENTS PÚBLICS	11.668,95
VERD PÚBLIC	27.306,42
PROTECCIÓ DE SISTEMES	3.248,94
TOTAL SOL PÚBLIC	81.456,95

SOL PRIVAT	
PARCEL.LES LOGÍSTIQUES	92.115,35
PARCEL.LES PARC AEROP–LOGÍSTIC	33.992,00
EQUIPAMENTS PRIVATS	4.512,00
VERD PRIVAT	13.402,80
TOTAL SOL PRIVAT	144.022,15

TOTAL ACTUACIÓ	225.479,10

CIMALSA Centres logístics de Catalunya

AUTOR DEL PROJECTE:
CAROLINA GUERRERO KANDLER
Enginyera de Camins, Canals i Ports


2a MODIFICACIÓ PUNTUAL DEL PLA PARCIAL PLURIMUNICIPAL DEL SECTOR CIM LA SELVA

DATA: FEB 2014


ESCALA: dinA–1: 1/1000 dinA–3: 1/2000
0 10 30 50m

NOM DEL PLÀNOL: ZONIFICACIÓ PROPOSADA

PLÀNOL NÚM. 2.2
FULL 1 DE 1

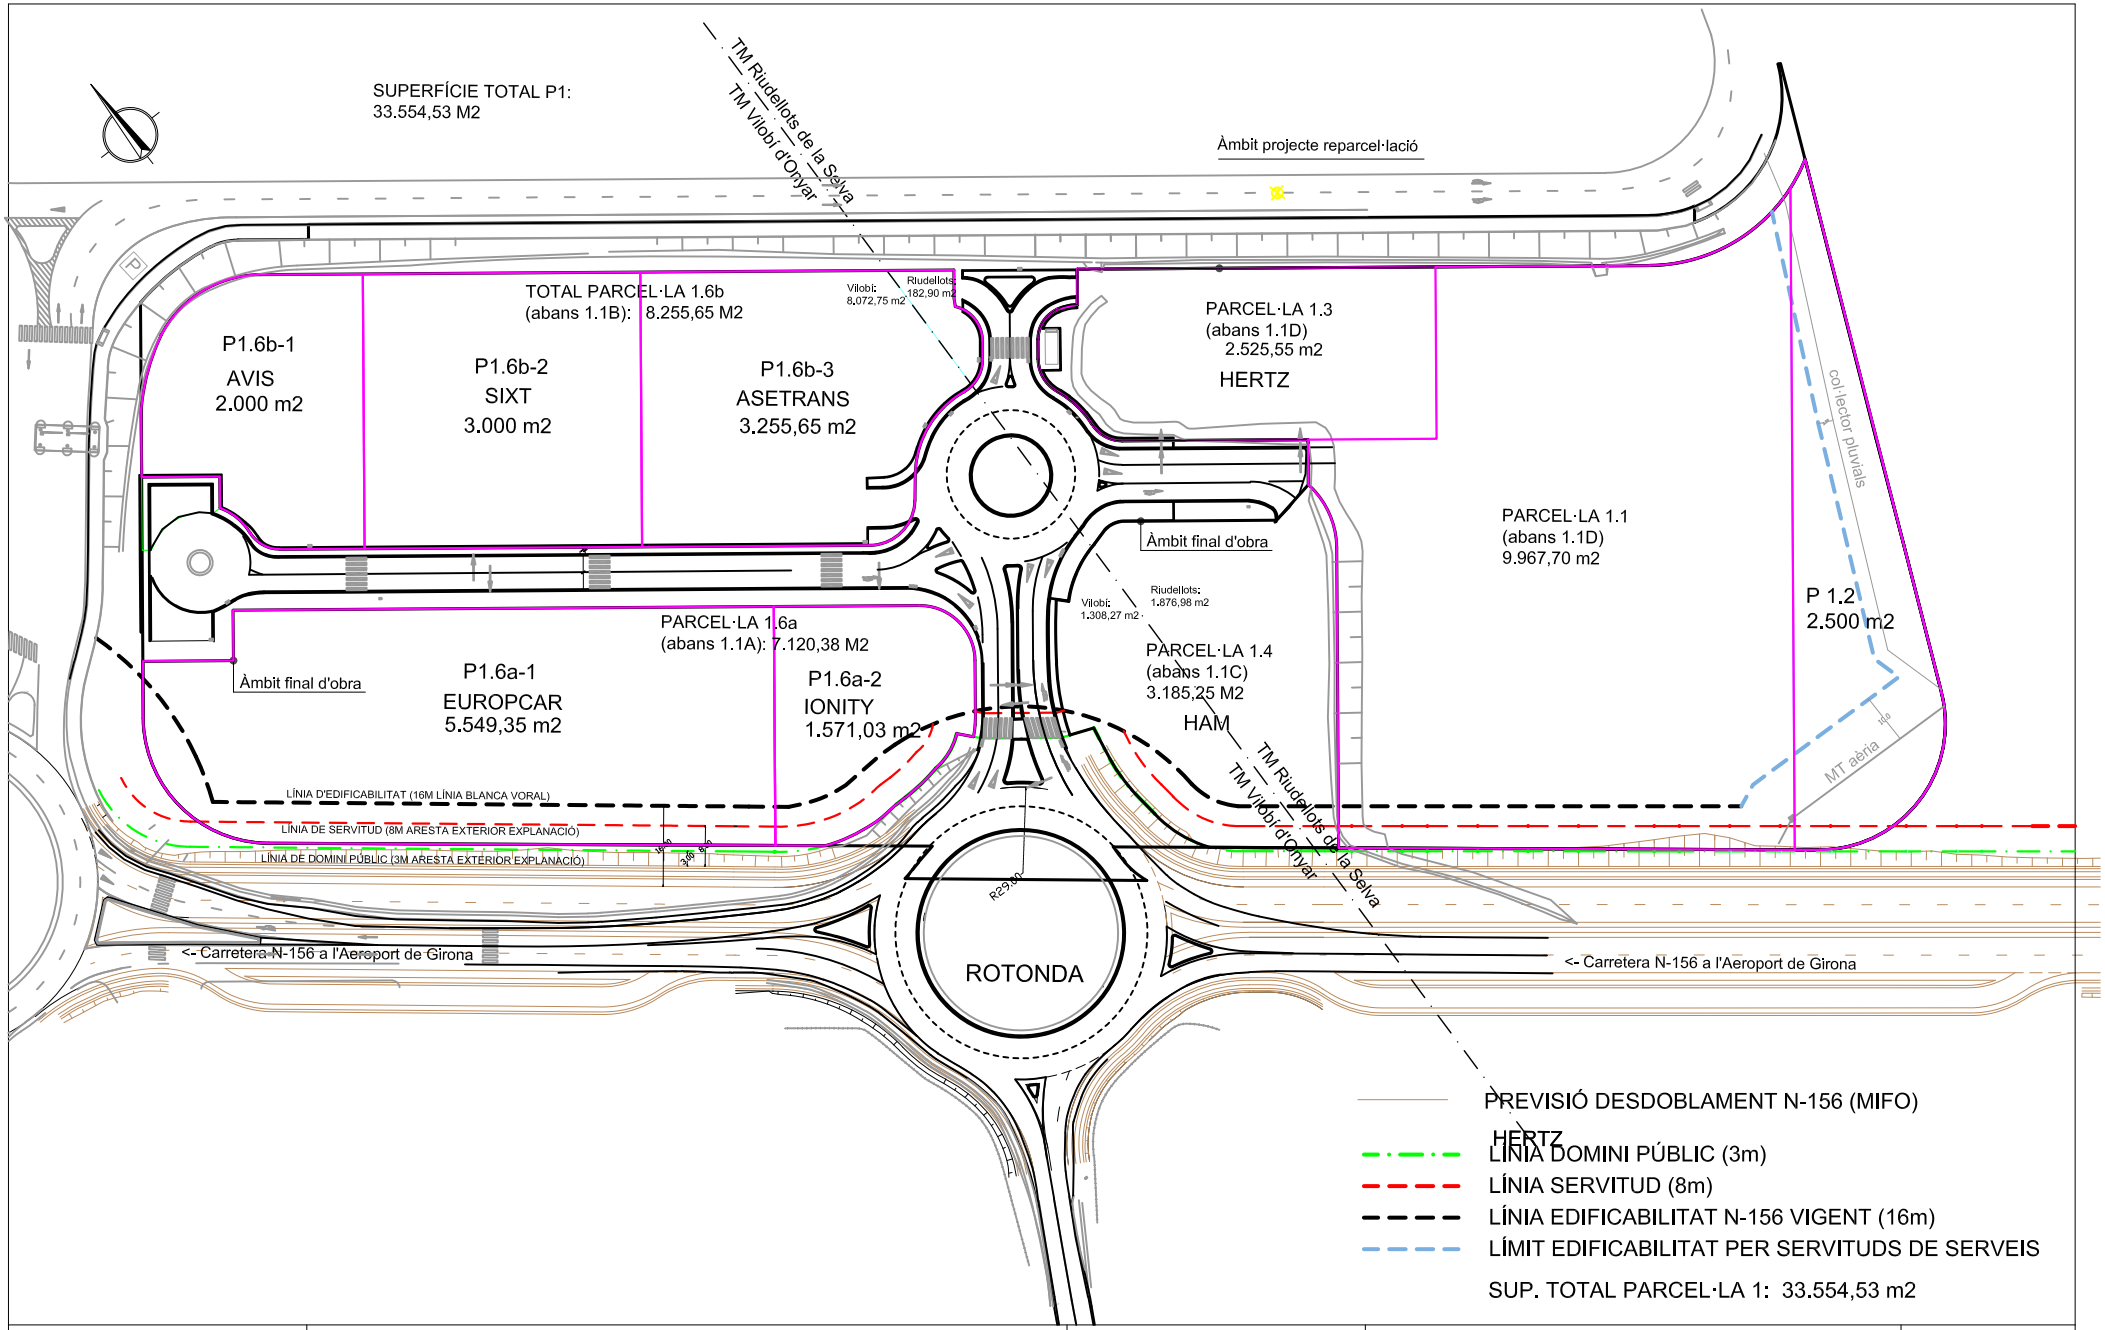

	Projecte : CIM LA SELVA - PARCEL·LA NÚMERO 1 - SUPERFÍCIES	Municipi : Vilobí d'Onyar Riudellots de la Selva	Plànol : Superfícies Parcel·la 1 CIM la Selva	Número : 1
		Data : 03/2025	Arxiu :	Escala 1 : 1000

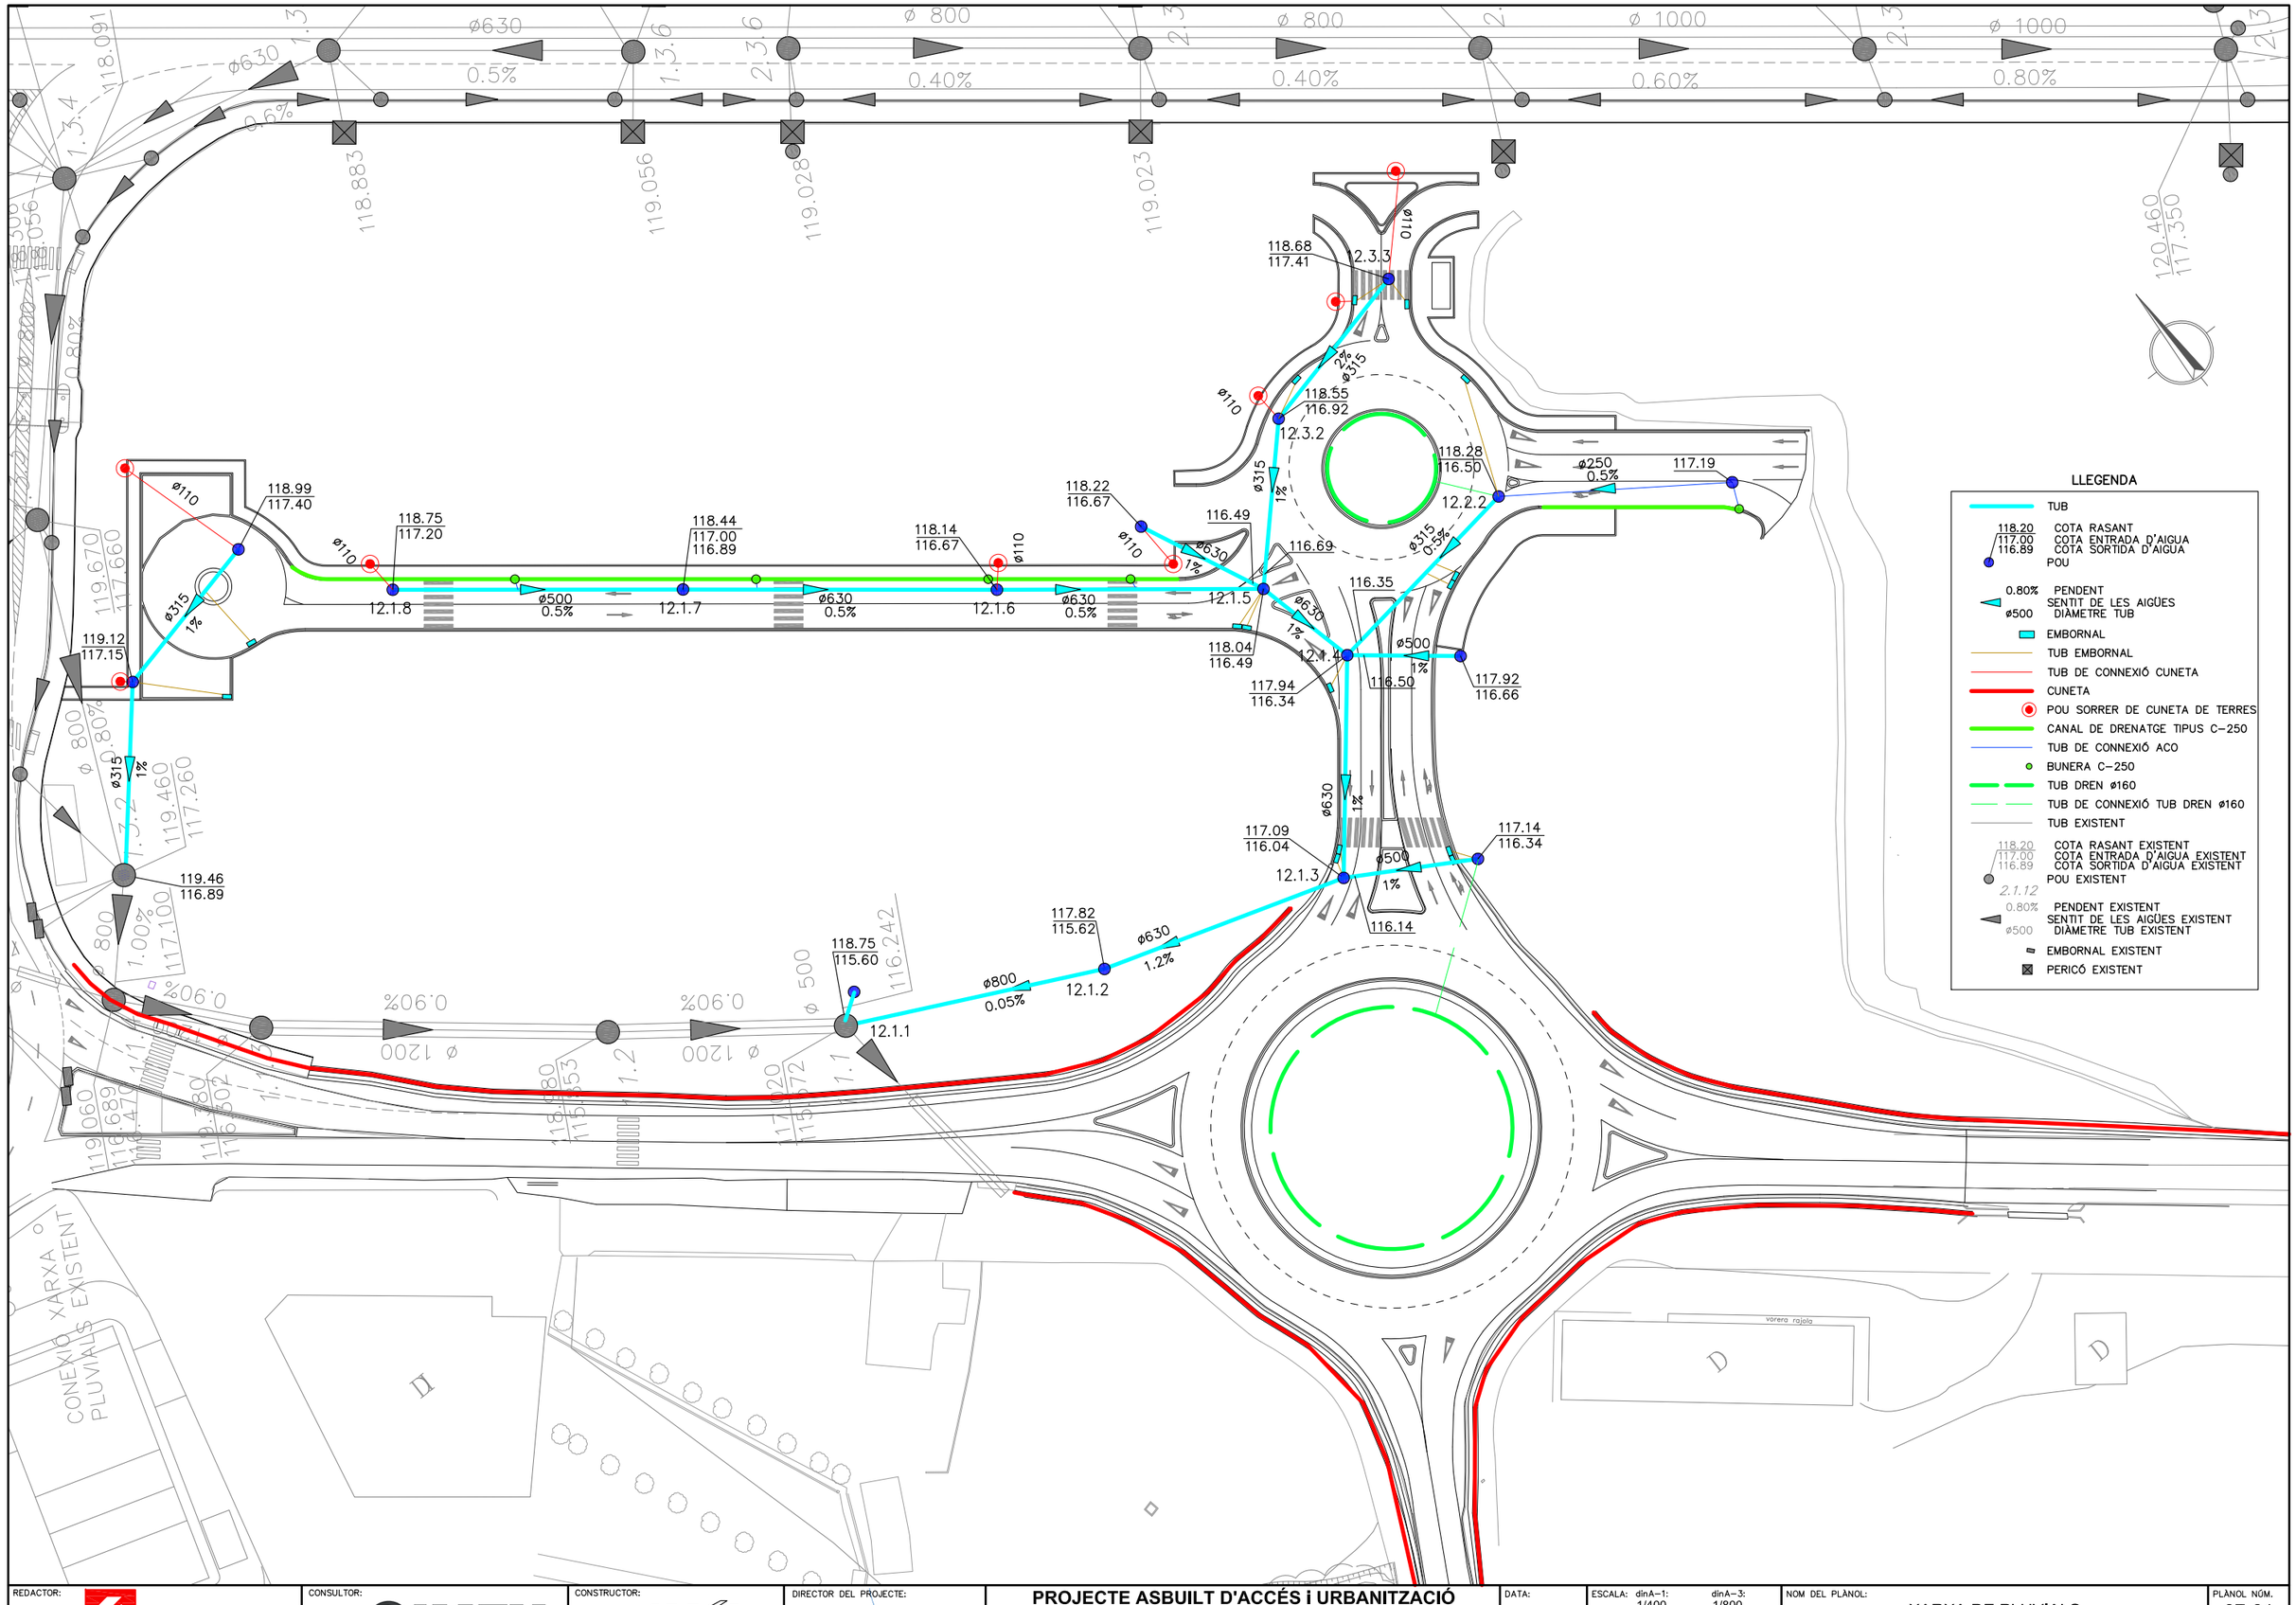

REDACTOR: CIMALSA Centres logístics de Catalunya	CONSULTOR: CIMEX	CONSTRUCTOR: AMSA	DIRECTOR DEL PROJECTE: JORDI ROBERT I DELGADO Eng. de C.C. i Ports. Col. nº:7450	**PROJECTE ASBUILT D'ACCÉS i URBANITZACIÓ DE LA PARCEL·LA 1 DE LA CIM LA SELVA. PARC AEROPORTUARI I LOGÍSTIC**	DATA: JUNY 2.009	ESCALA: dinA-1: 1/400 dinA-3: 1/800 0 4 12 20m	NOM DEL PLÀNOL: XARXA DE PLUVIALS PLANTA	PLÀNOL NÚM. 07-01 FULL 1 DE 2

DATA I HORA D'IMPRESSIÓ:
30/06/2009 8:59:19

OBRA DE PAS EXISTENT

PERLLONGACIÓ CALAIX
DE DRENATGE J= 2.0%

PROTECCIÓ LLERA AMB
ESCULLERA 600-800KG
Long.=15m aprox.

OBRA DE PAS EXISTENT

CONNEXIÓ DRENATGE CARRETERA

PERLLONGACIÓ CALAIX
DE DRENATGE J = 1,5%

PROTECCIÓ LLERA AMB
ESCULLERA 600-800KG
Long.=20m aprox.

LLEGENDA


NETEJA DE LA LLERA

REDACTOR: CIMALSA Centres logístics de Catalunya	CONSULTOR: CIMEX	CONSTRUCTOR: AMSA	DIRECTOR DEL PROJECTE: JORDI ROBERT I DELGADO Eng. de C.C. i Ports. Col. nº:7450	**PROJECTE ASBUILT D'ACCÉS i URBANITZACIÓ DE LA PARCEL·LA 1 DE LA CIM LA SELVA. PARC AEROPORTUARI I LOGÍSTIC**	DATA: JUNY 2.009	ESCALA: dinA-1: 1/500 dinA-3: 1/1.000 0 5 15 25m


NOM DEL PLÀNOL:
XARXA DE PLUVIALS
DRENATGE EXTERIOR
PLANTA GENERAL

PLÀNOL NÚM. 07-01
FULL 2 DE 2


NOM Fotc: - \CIMALSA - CIM_Girona\09 - As Built\06-rev00 - PARCEL·LA 1\PARCEL·LA 1\doc-2 - PLANOLS\T05000-03.dwg
NOM Xref: \CIMALSA - CIM_Girona\09 - As Built\06-rev00 - PARCEL·LA 1\PARCEL·LA 1\doc-2 - PLANOLS\07-01-2_PLANTA-PLUVIALS-EXTERIORS.dwg
NOM ARXIU: P:\Projectes En Execució\CIMALSA - CIM_Girona\09 - As Built\06-rev00 - PARCEL·LA 1\PARCEL·LA 1\doc-2 - PLANOLS\07-01-2_PLANTA-PLUVIALS-EXTERIORS.dwg

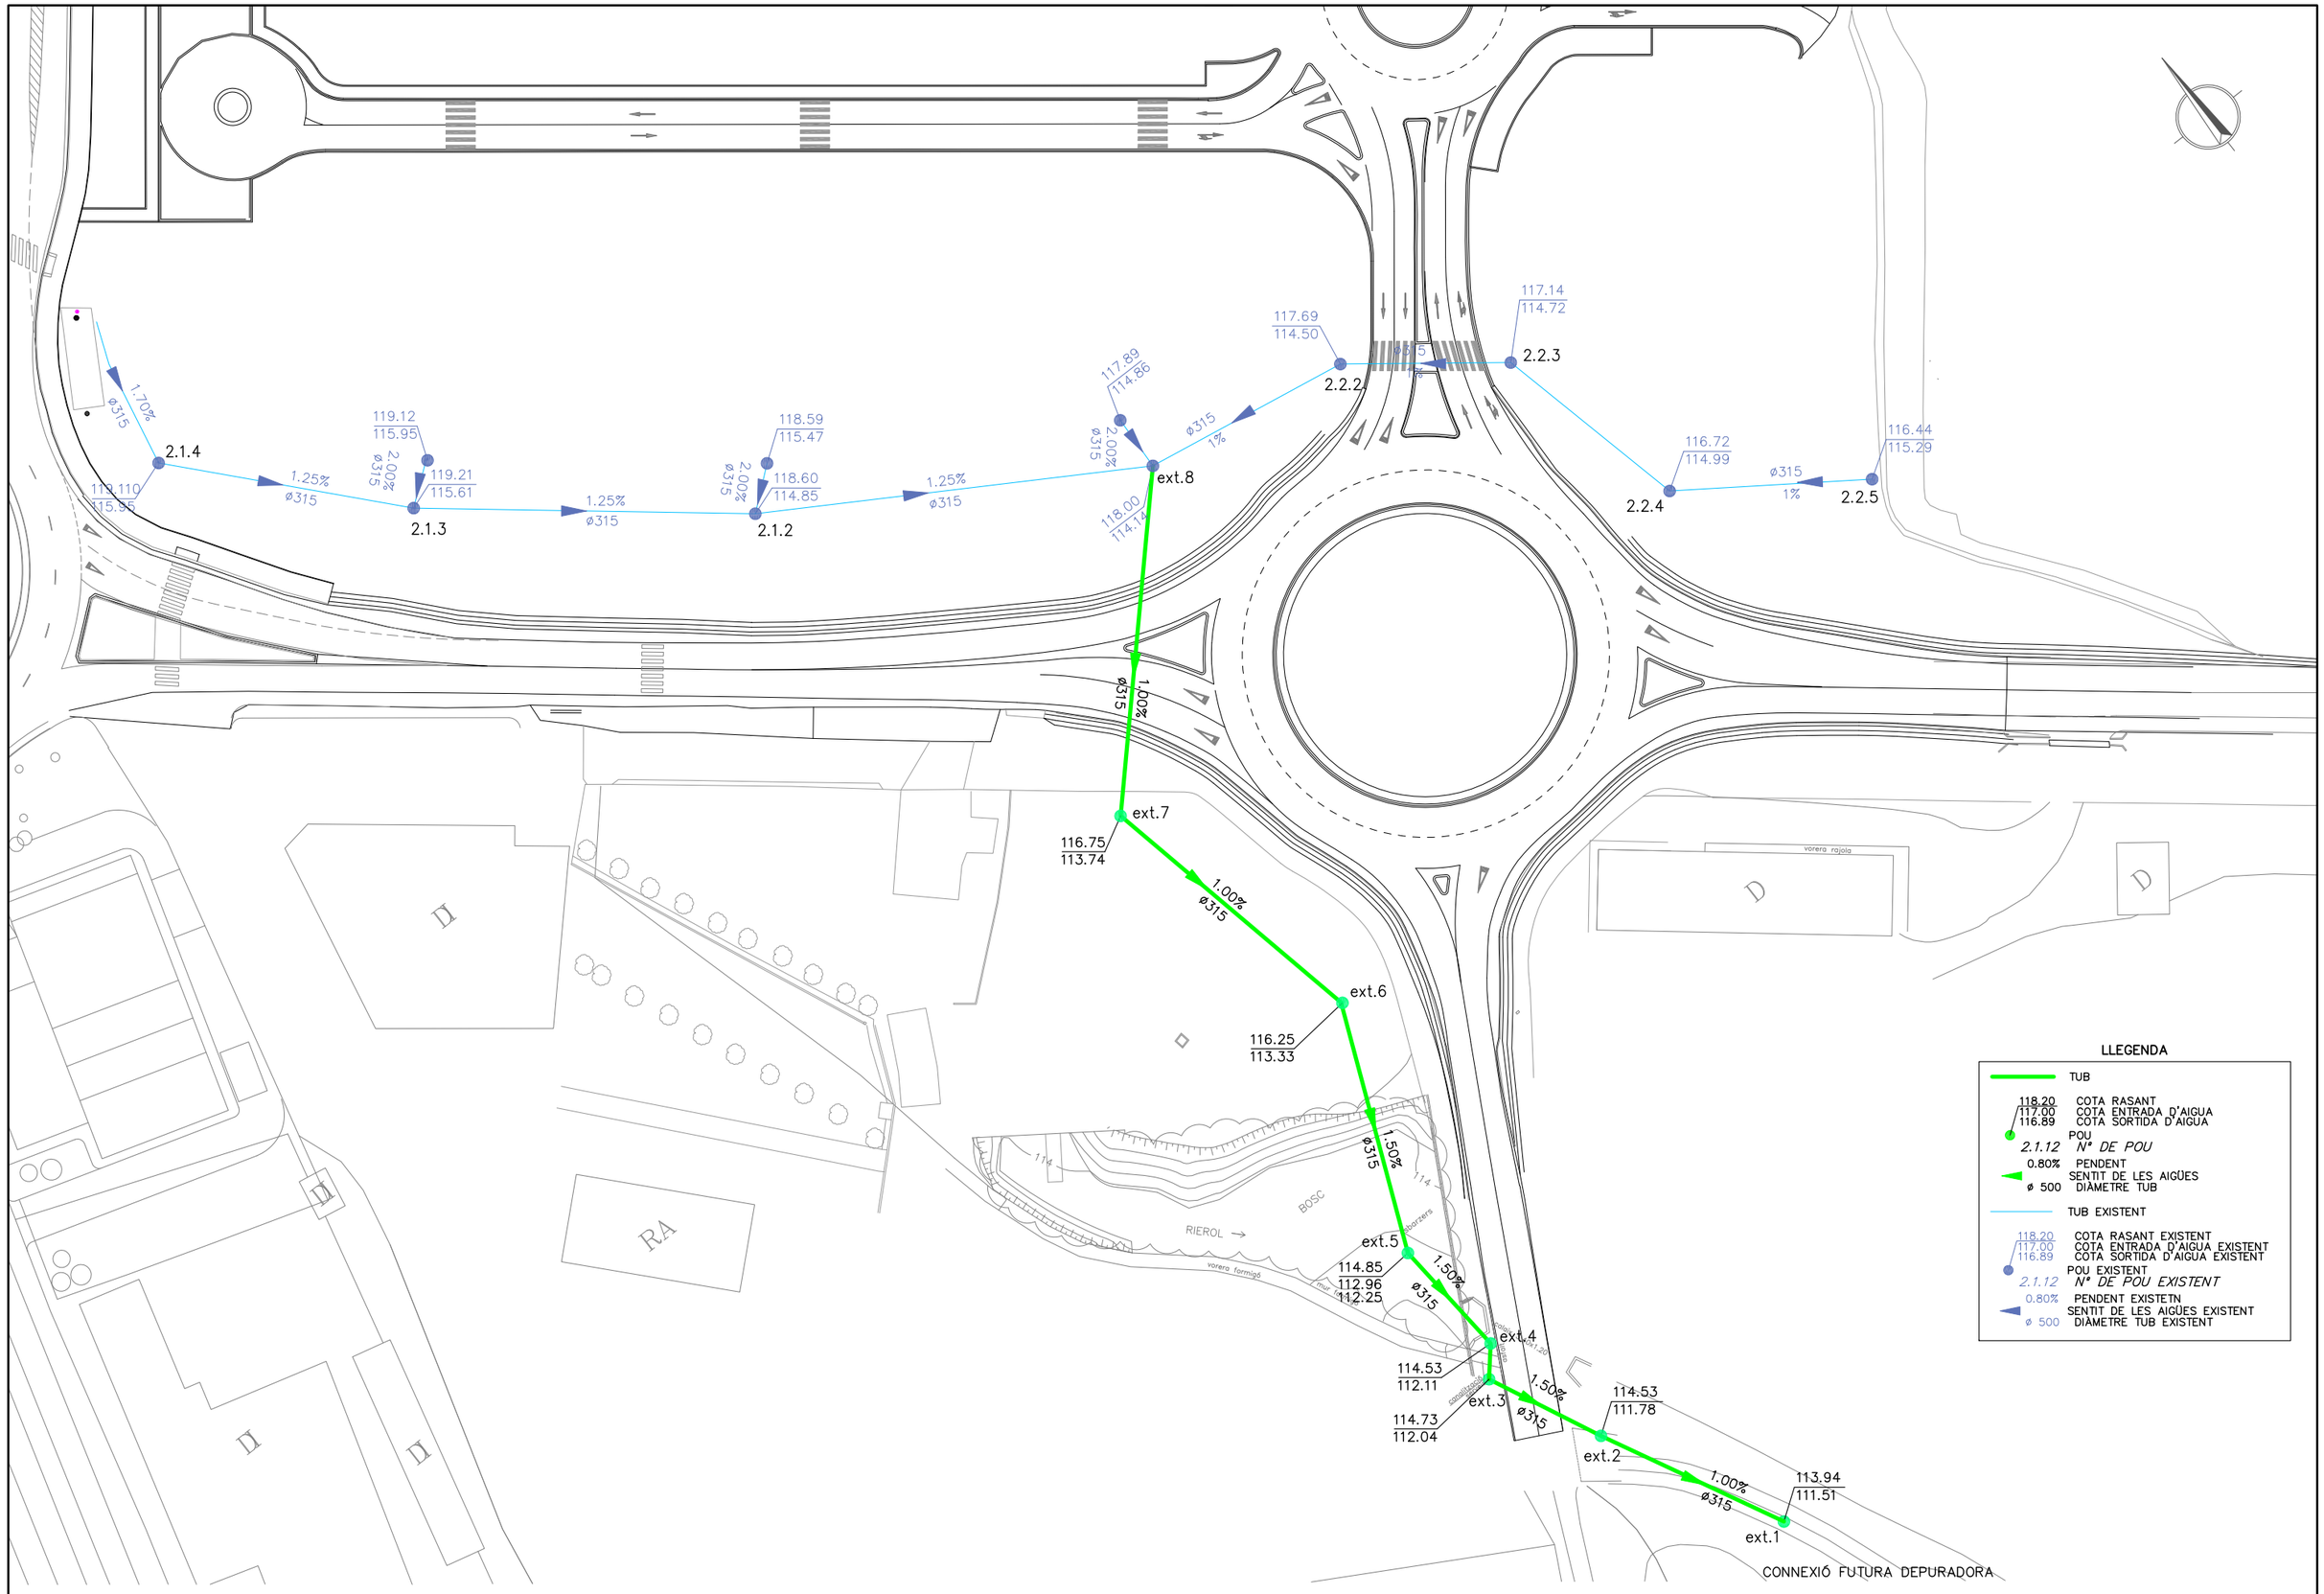

REDACTOR: CIMALSA Centres logístics de Catalunya	CONSULTOR: CIMEX	CONSTRUCTOR: AMSA	DIRECTOR DEL PROJECTE: JORDI ROBERT I DELGADO Eng. de C.C. i Ports. Col. nº:7450	**PROJECTE ASBUILT D'ACCÉS i URBANITZACIÓ DE LA PARCEL·LA 1 DE LA CIM LA SELVA. PARC AEROPORTUARI I LOGÍSTIC**	DATA: JUNY 2.009	ESCALA: dinA-1: 1/400 dinA-3: 1/800 0 4 12 20m	NOM DEL PLÀNOL: XARXA DE RESIDUALS PLANTA	PLÀNOL NÚM. 08-01 FULL 1 DE 2

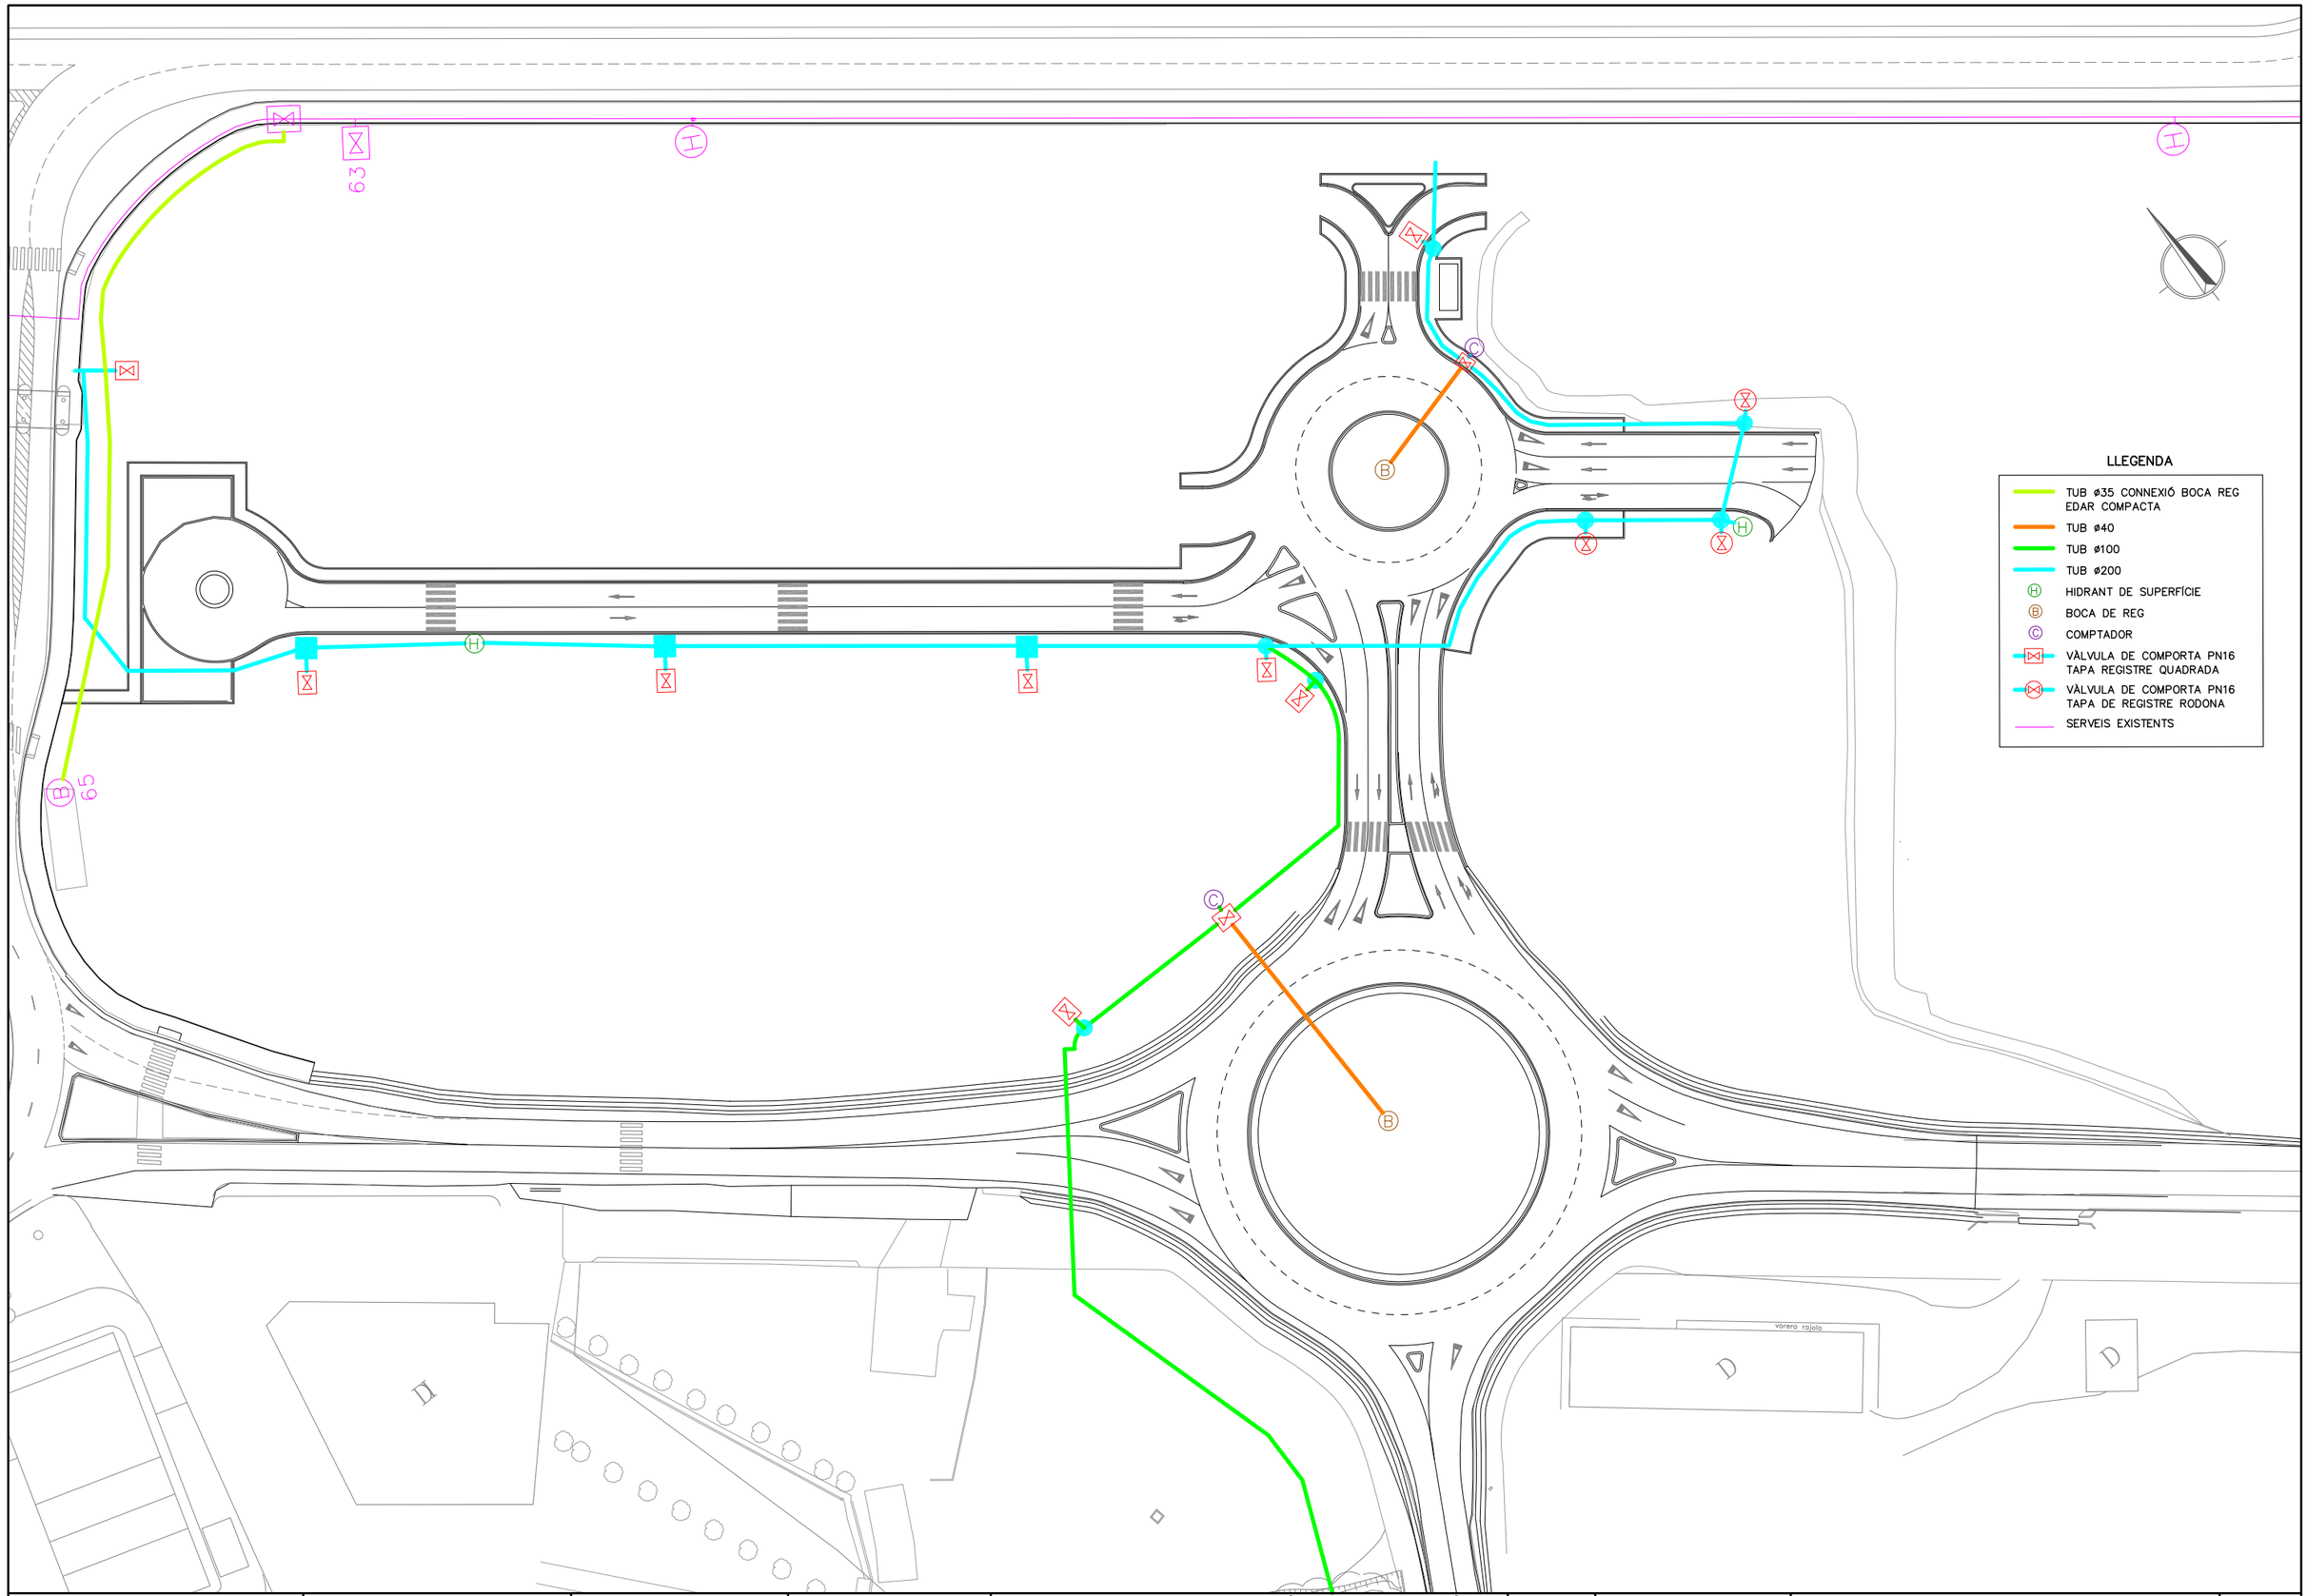

REDACTOR: CIMALSA Centres logístics de Catalunya	CONSULTOR: CIMEX	CONSTRUCTOR: AMSA	DIRECTOR DEL PROJECTE: JORDI ROBERT I DELGADO Eng. de C.C. i Ports. Col. nº:7450	**PROJECTE ASBUILT D'ACCÉS i URBANITZACIÓ DE LA PARCEL·LA 1 DE LA CIM LA SELVA. PARC AEROPORTUARI I LOGÍSTIC**	DATA: JUNY 2.009	ESCALA: dinA-1: 1/400 dinA-3: 1/800 0 4 12 20m	NOM DEL PLÀNOL: XARXA D'AIGUA PLANTA	PLÀNOL NÚM. 09-01 FULL 1 DE 1

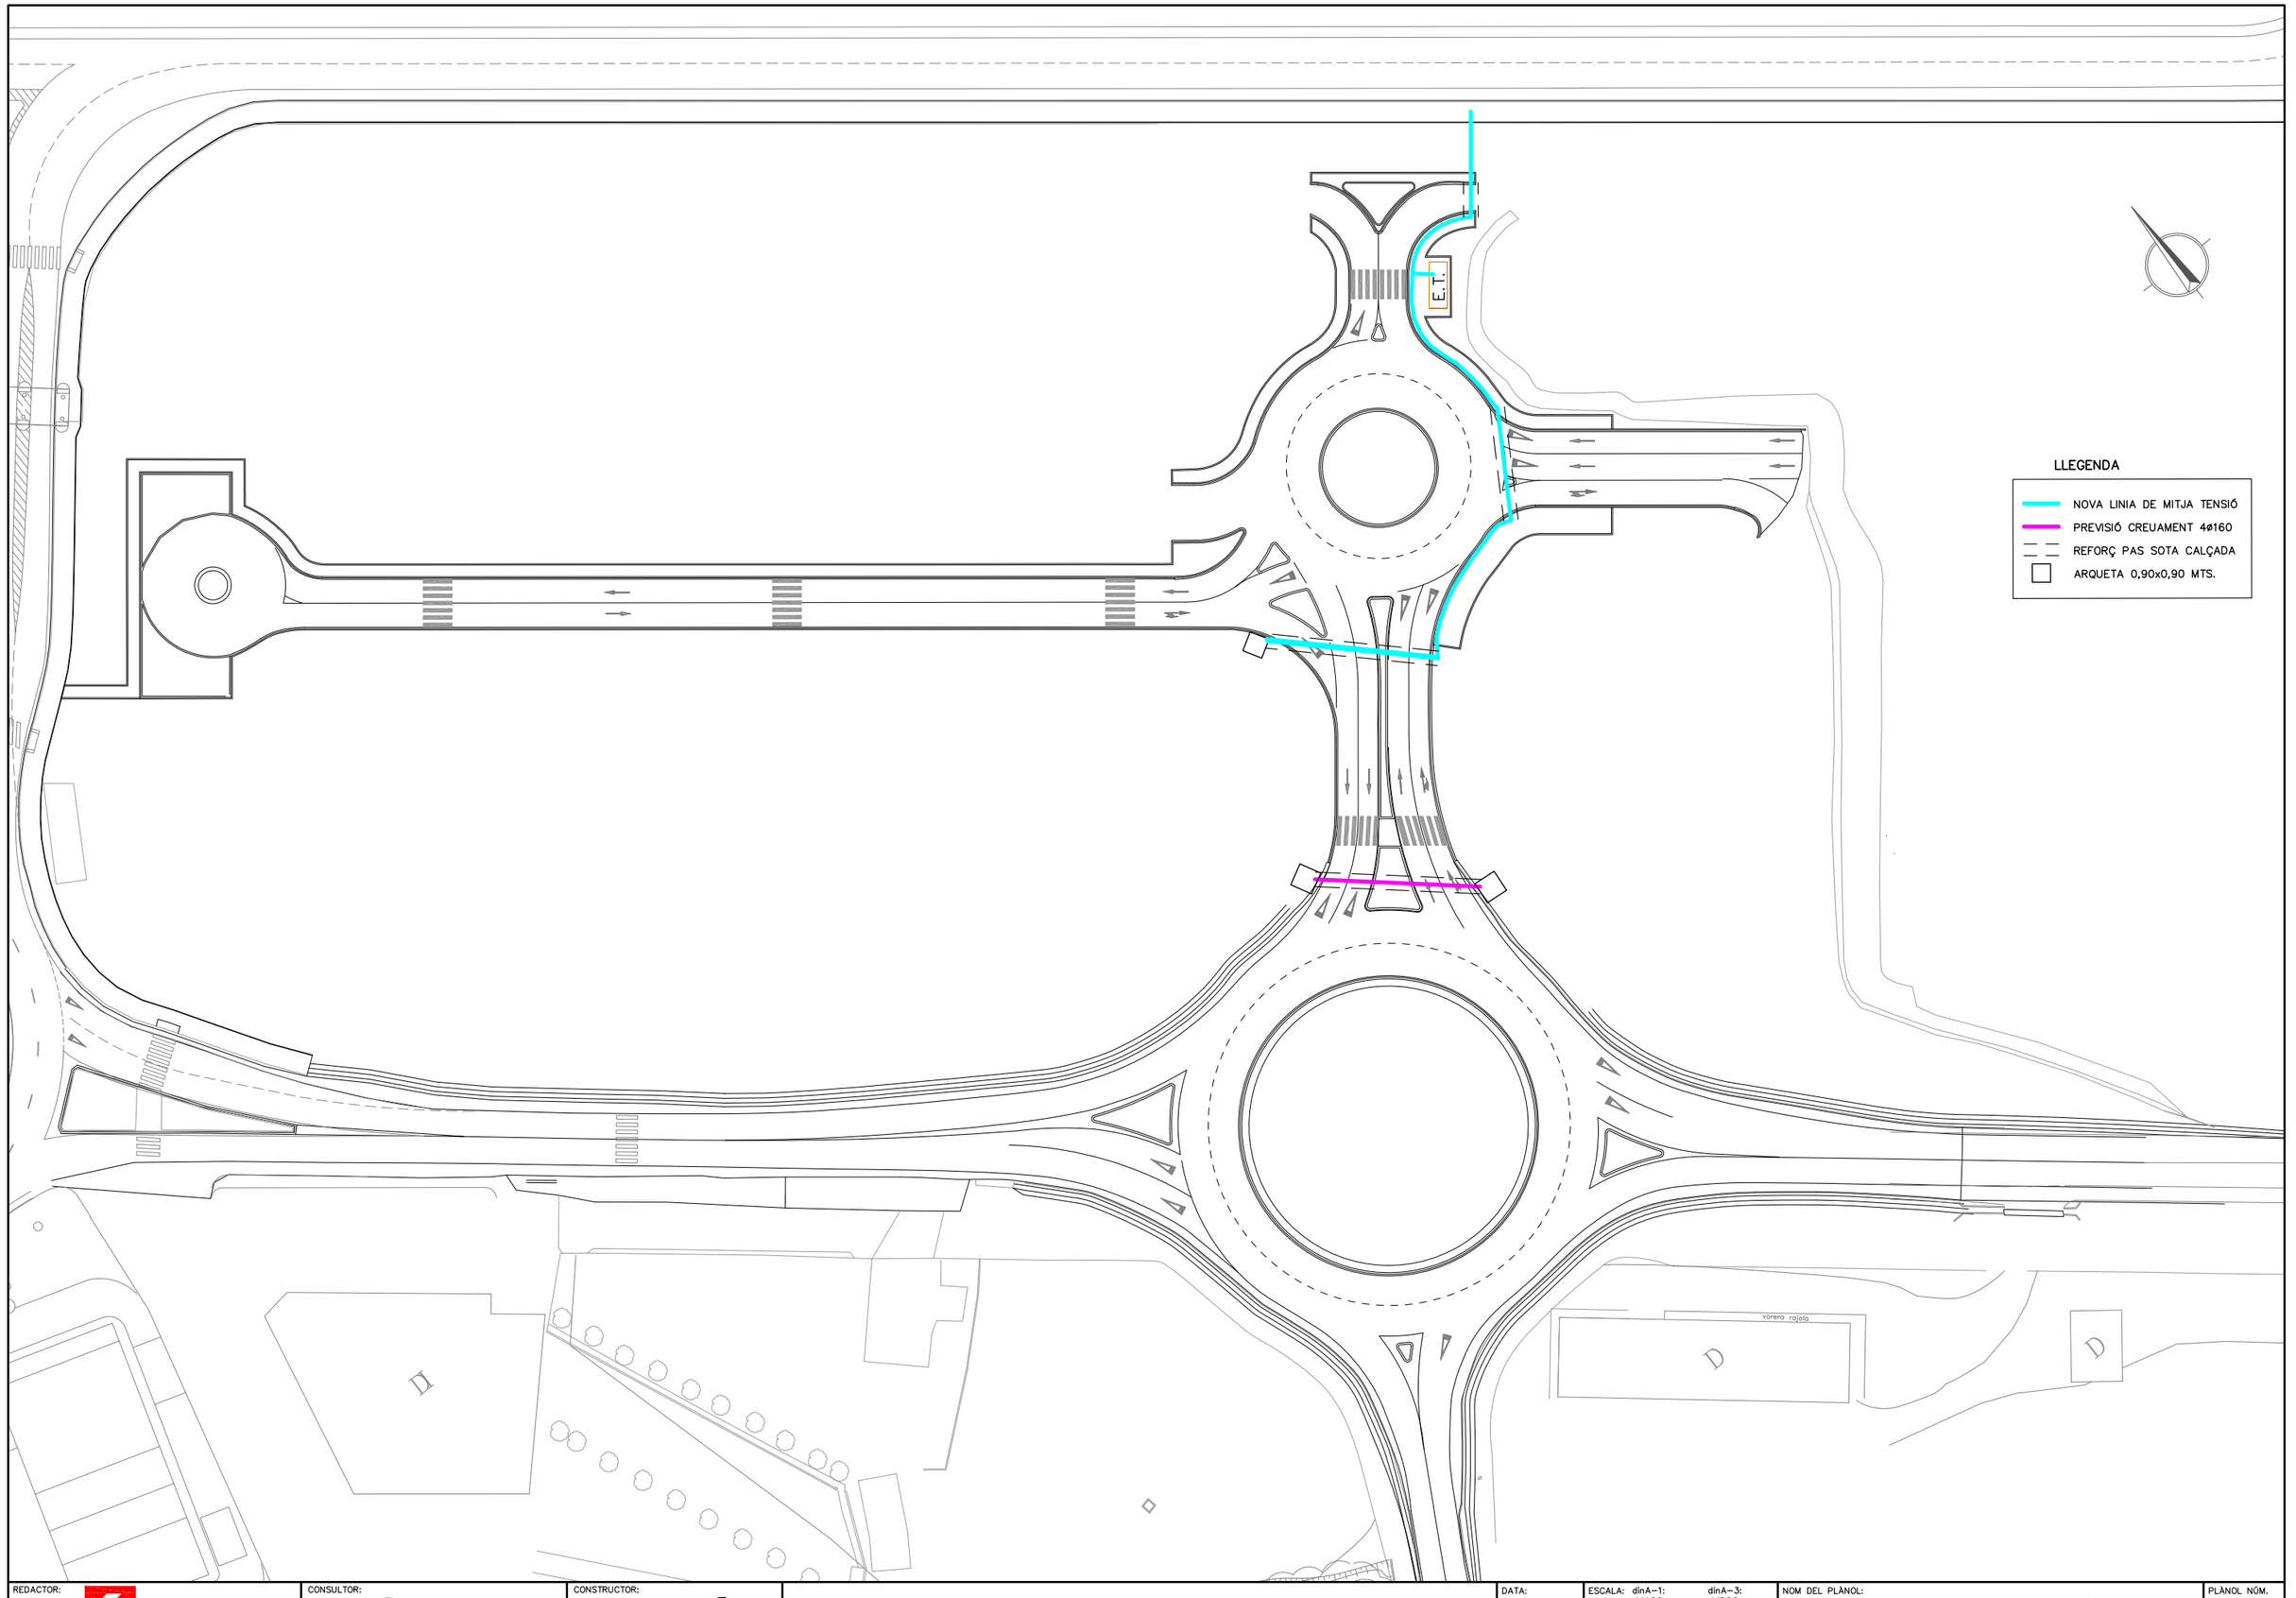

REDACTOR: CIMALSA Centres logístics de Catalunya

CONSULTOR: CIMEX

CONSTRUCTOR: AMSA

JORDI ROBERT I DELGADO
Eng. de C.C. i Ports. Col. nº:7450

DATA: JUNY 2.009

ESCALA: dinA-1: 1/400 dinA-3: 1/800
0 4 12 20m

NOM DEL PLÀNOL:
XARXA DE MITJA TENSIÓ
PLANTA DE PREVISIÓ

PLÀNOL NÚM. 10-01

FULL 1 DE 1

Quadre elèctric.

Línia 1 SQ2

Línia 2 SQ2

Arqueta

Línia Elèctrica xarxa enllumanat, conductor aïllament 0,6/1 kV de secció 4x6 mm² amb conductor de terra de 35 mm² aïllat de 0,6/1 kV.


Línia Elèctrica xarxa enllumanat, conductor aïllament 0,6/1 kV de secció 4x6 mm² amb conductor de terra de 35 mm² nu.

Columna troncocònica galvanitzada de 9 metres alçada amb 1 projector CARANDINI QSA–10L de 250W VSAP.


Columna troncocònica galvanitzada de 10 metres alçada amb 1 projector CARANDINI QSA–10L de 250W VSAP.

Columna troncocònica galvanitzada de 9 metres alçada amb 2 projectors CARANDINI QSA–10L de 250W VSAP.

Columna troncocònica galvanitzada de 10 metres alçada amb 4 projectors CARANDINI QSA–10L de 250W VSAP.

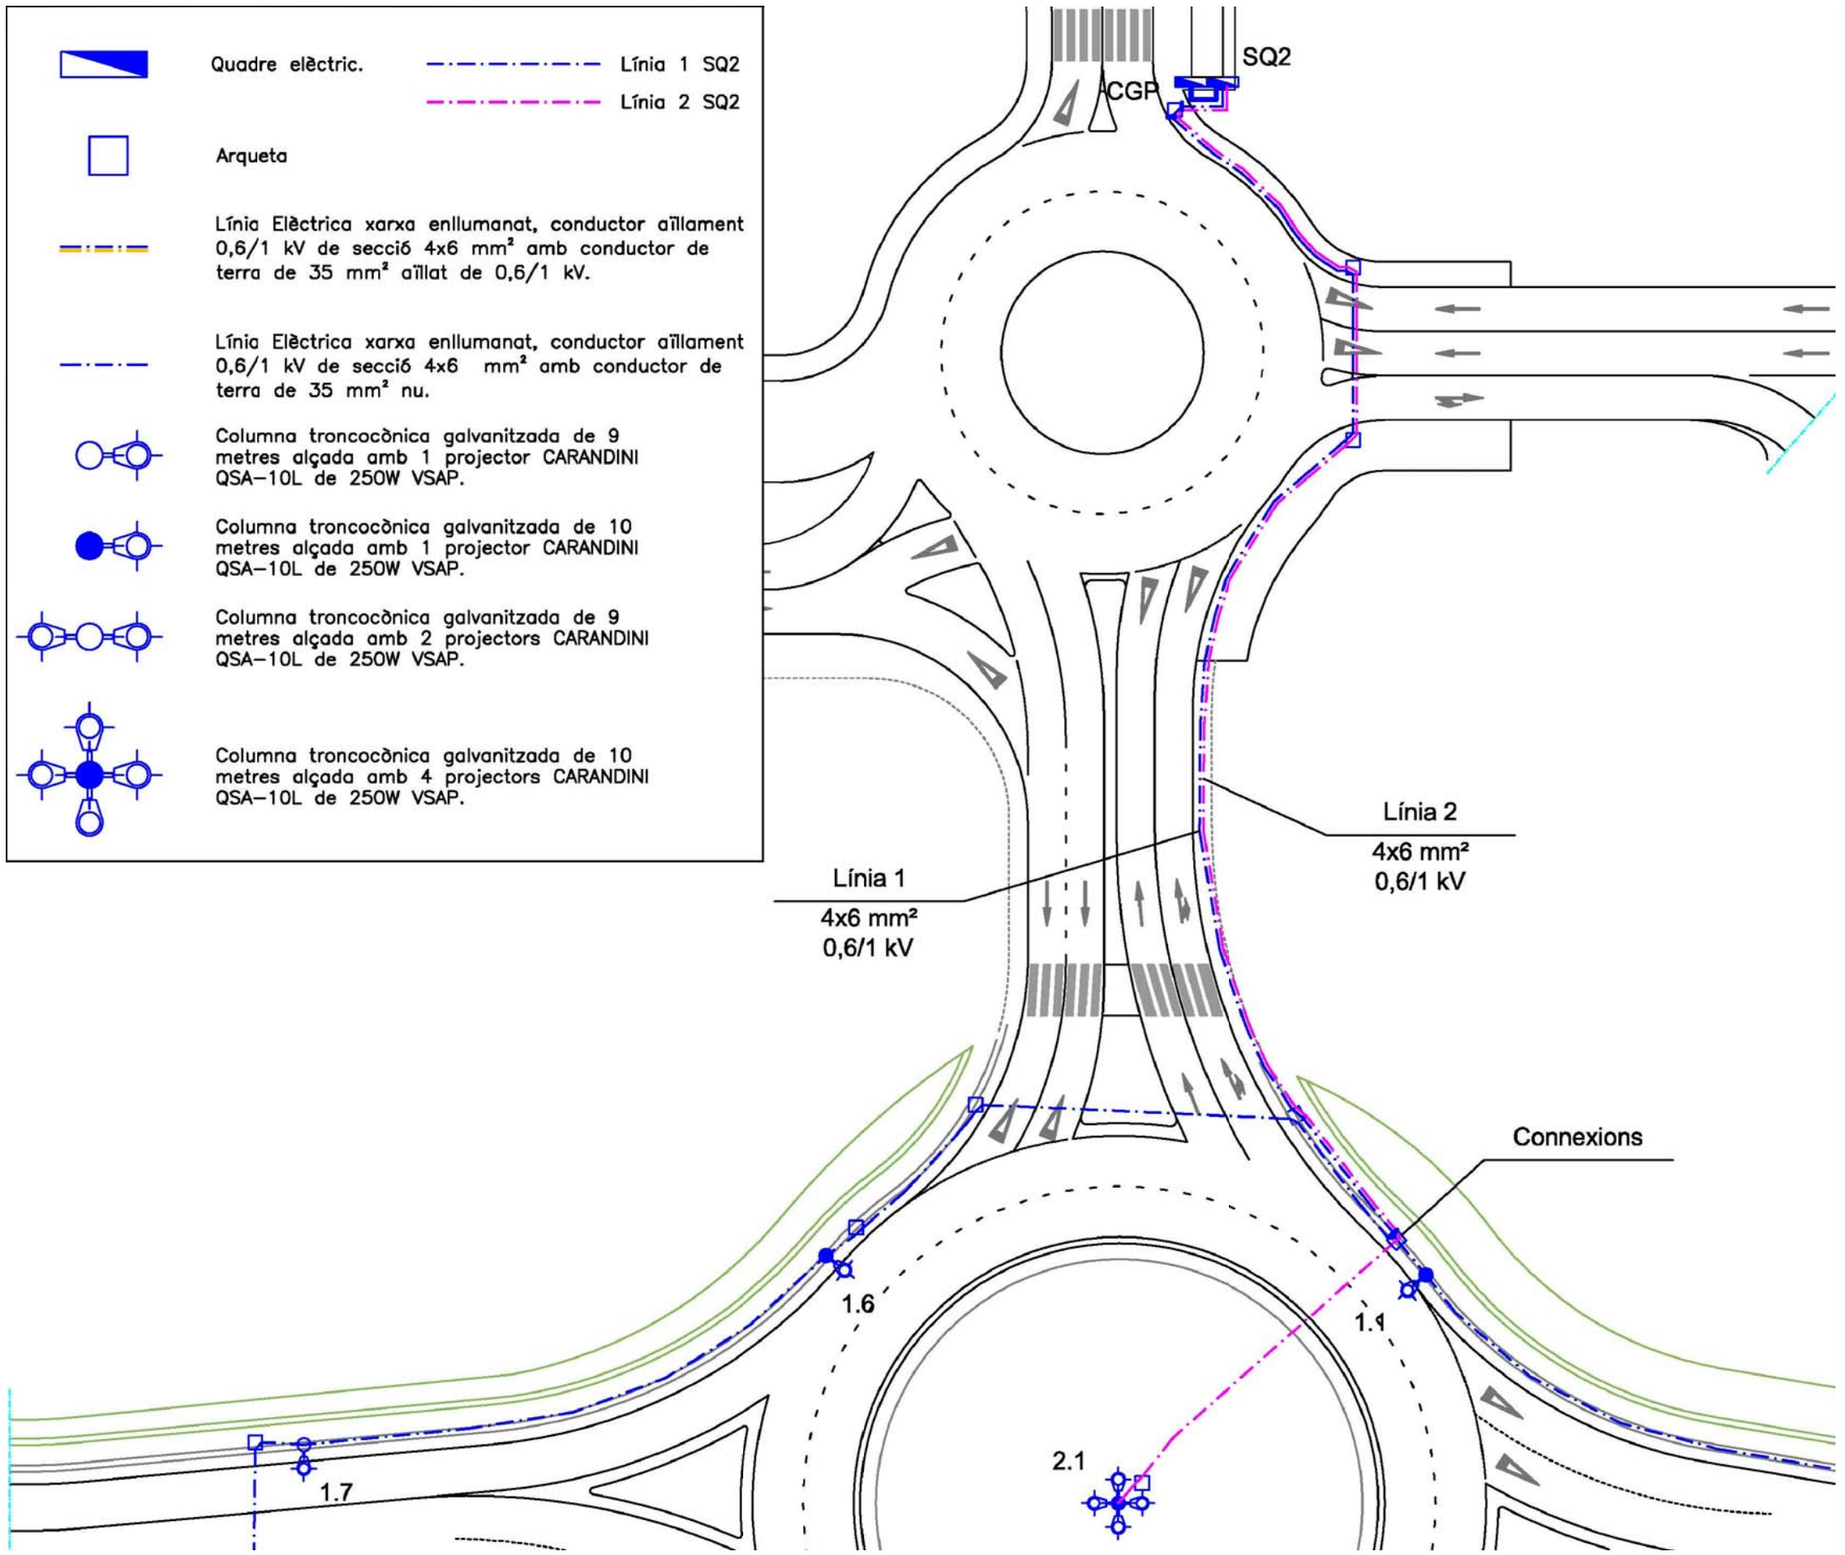

REDACTOR: CIMALSA Centres logístics de Catalunya	CONSULTOR: CIMEX	CONSTRUCTOR: AMSA	DIRECTOR DEL PROJECTE: JORDI ROBERT I DELGADO Eng. de C.C. i Ports. Col. nº:7450	**PROJECTE ASBUILT D'ACCÉS i URBANITZACIÓ DE LA PARCEL·LA 1 DE LA CIM LA SELVA. PARC AEROPORTUARI I LOGÍSTIC**	DATA: JUNY 2.009	ESCALA: dinA–1: 1/250 dinA–3: 1/500 0 2.5 7.5 12.5m	NOM DEL PLÀNOL: XARXA DE BAIXA TENSIÓ I D'ENLLUMENAT LÍNIES DE DISTRIBUCIÓ	PLÀNOL NÚM. 11-01 FULL 1 DE 3

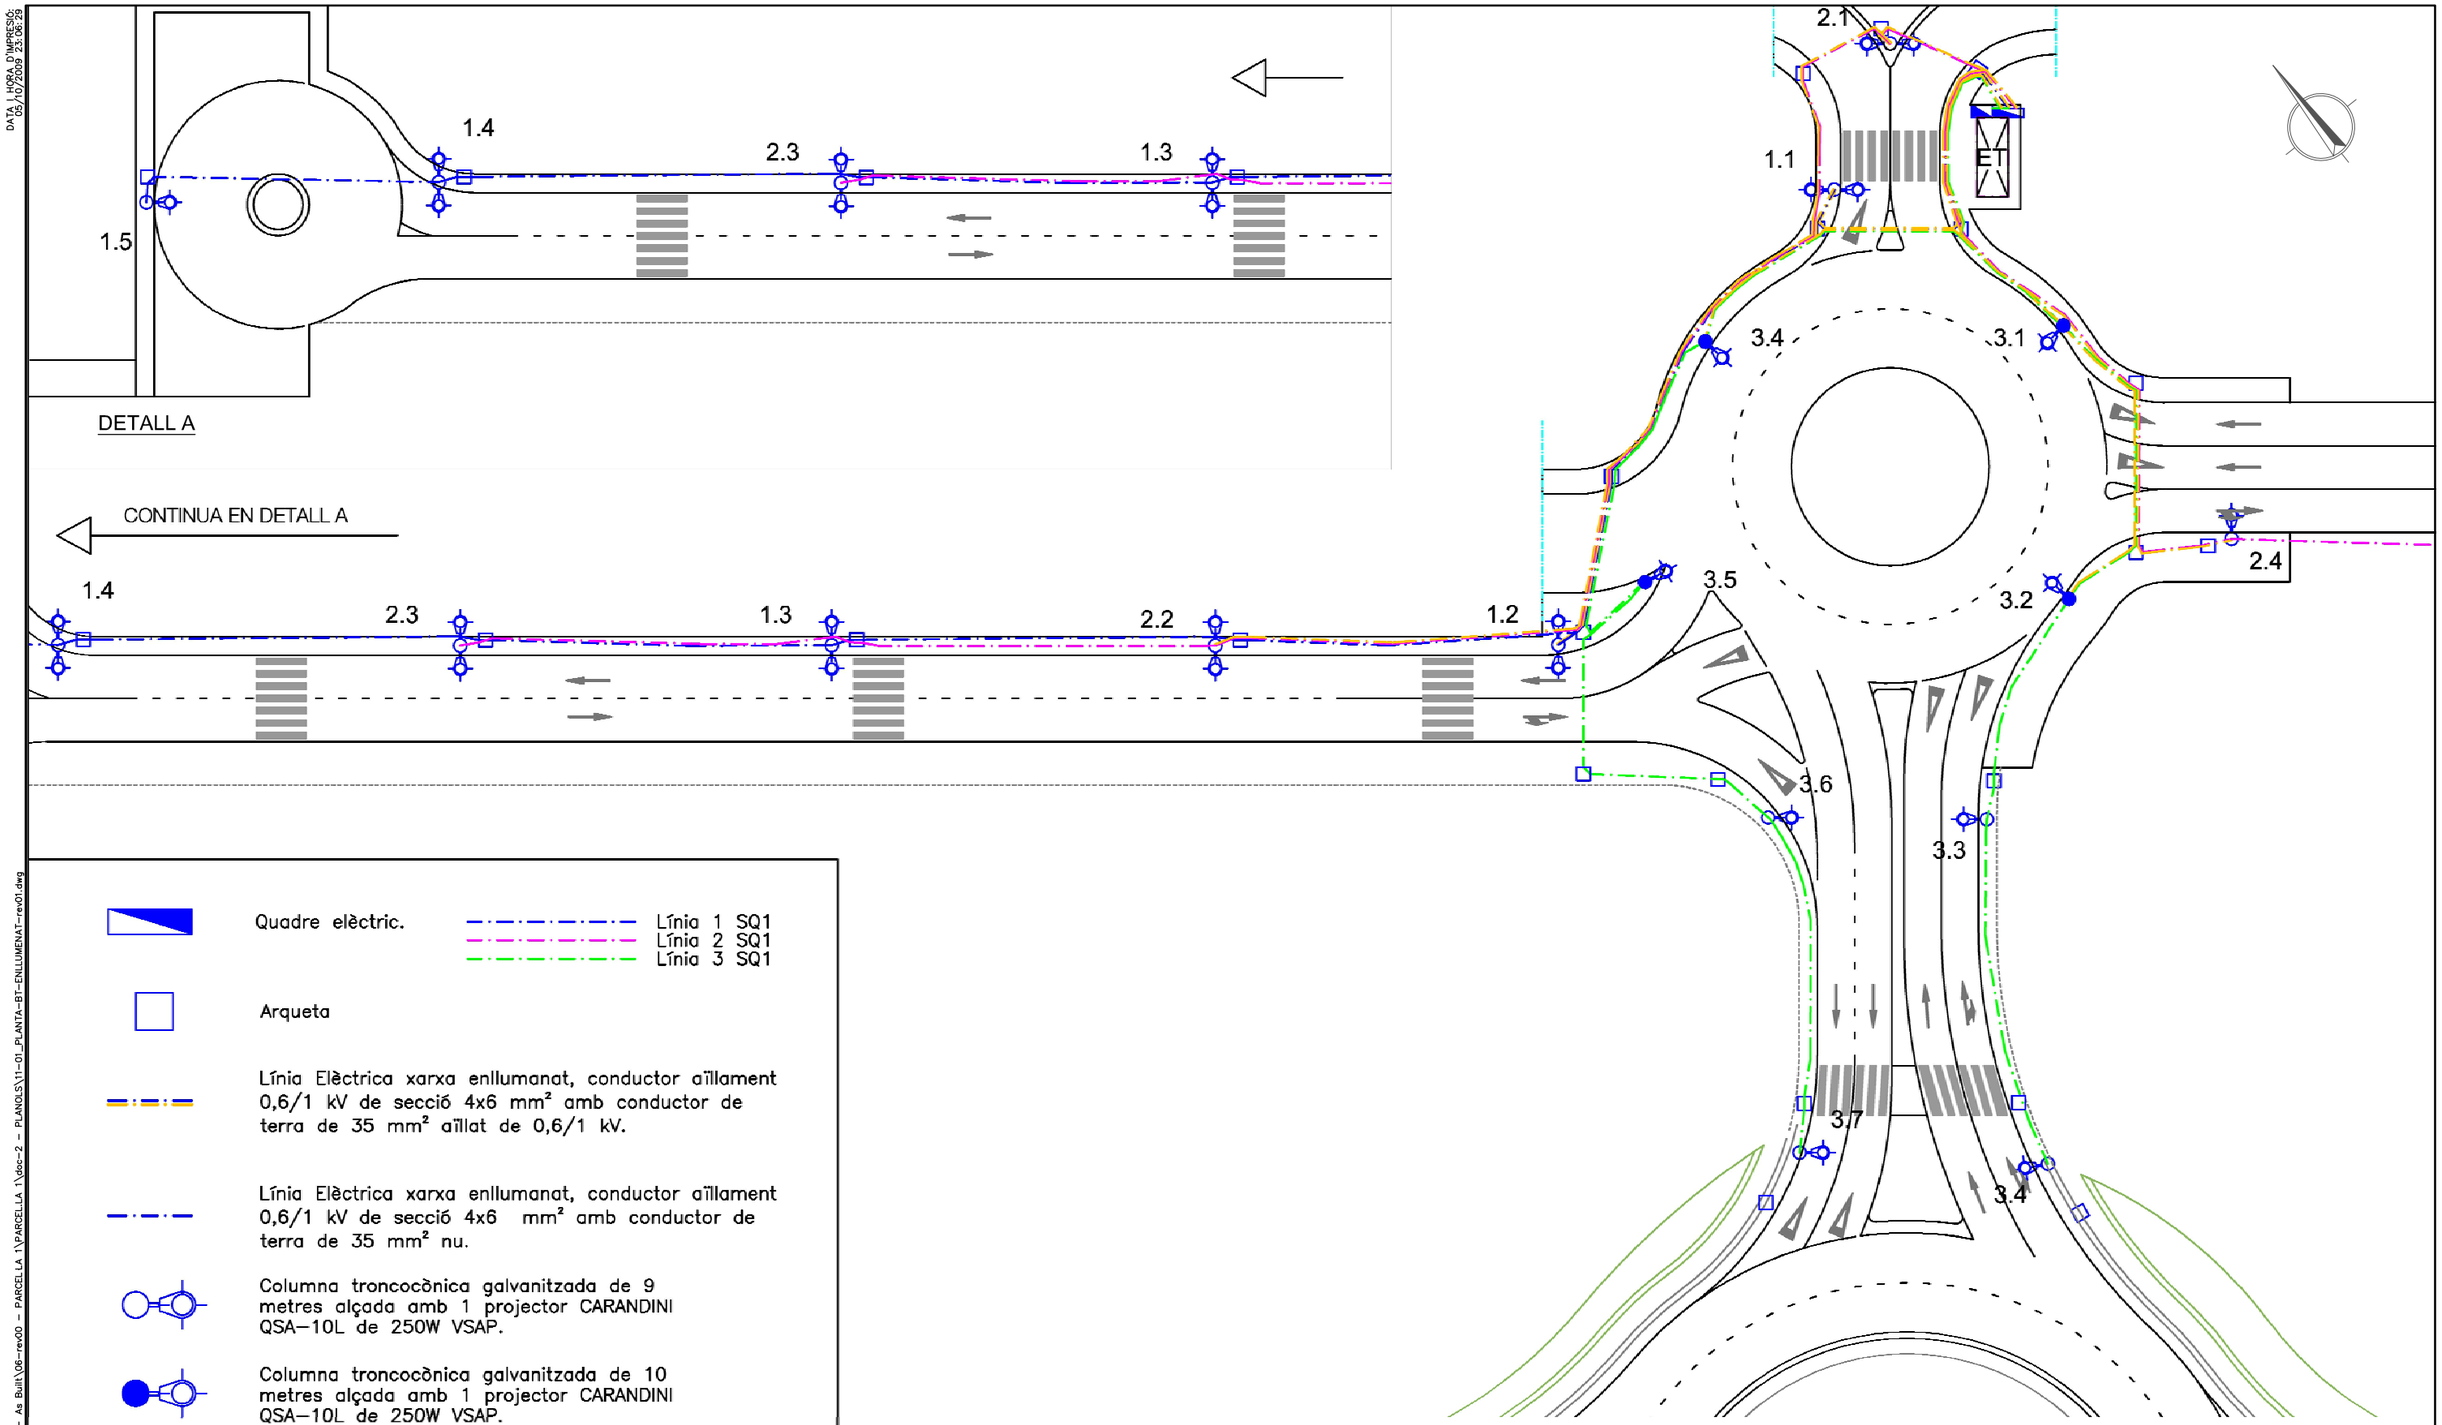

Quadre elèctric.

Línia 1 SQ1
Línia 2 SQ1
Línia 3 SQ1

Arqueta

Línia Elèctrica xarxa enllumanat, conductor aïllament 0,6/1 kV de secció 4x6 mm² amb conductor de terra de 35 mm² aïllat de 0,6/1 kV.

Línia Elèctrica xarxa enllumanat, conductor aïllament 0,6/1 kV de secció 4x6 mm² amb conductor de terra de 35 mm² nu.

Columna troncocònica galvanitzada de 9 metres alçada amb 1 projector CARANDINI QSA–10L de 250W VSAP.

Columna troncocònica galvanitzada de 10 metres alçada amb 1 projector CARANDINI QSA–10L de 250W VSAP.

Columna troncocònica galvanitzada de 9 metres alçada amb 2 projectors CARANDINI QSA–10L de 250W VSAP.

Columna troncocònica galvanitzada de 10 metres alçada amb 4 projectors CARANDINI QSA–10L de 250W VSAP.

REDACTOR: CIMALSA Centres logístics de Catalunya

CONSULTOR: CIMEX

CONSTRUCTOR: AMSA

DIRECTOR DEL PROJECTE: JORDI ROBERT I DELGADO, Eng. de C.C. I Ports. Col. nº:7450

PROJECTE ASBUILT D'ACCÉS i URBANITZACIÓ DE LA PARCEL·LA 1 DE LA CIM LA SELVA. PARC AEROPORTUARI I LOGÍSTIC

DATA: JUNY 2.009

ESCALA: dinA–1: 1/250 dinA–3: 1/500
0 2.5 7.5 12.5m


NOM DEL PLÀNOL: XARXA DE BAIXA TENSIÓ I D'ENLLUMENAT LÍNIES SUBQUADRE 1

PLANOL NÚM. 11-01

FULL 2 DE 3

NOM Foto: \CIMALSA – CIM_Girona\09 – As Built\06–rev00 – PARCEL?LA 1\PARCELLA 1\doc–2 – PLANOLS\PLANTA ENLLUMENTAT 2.jpg
NOM Xref: –
NOM OR: 4/710
NOM REVIU: P:\Projectes En Execucio\CIMALSA – CIM_Girona\09 – As Built\06–rev00 – PARCELLA 1\PARCELLA 1\doc–2 – PLANOLS\11–01_PLANTA–BT–ENLLUMENAT–rev01.dwg

DATA I HORA D'IMPRESIÓ: 05/10/2009 23:06:29

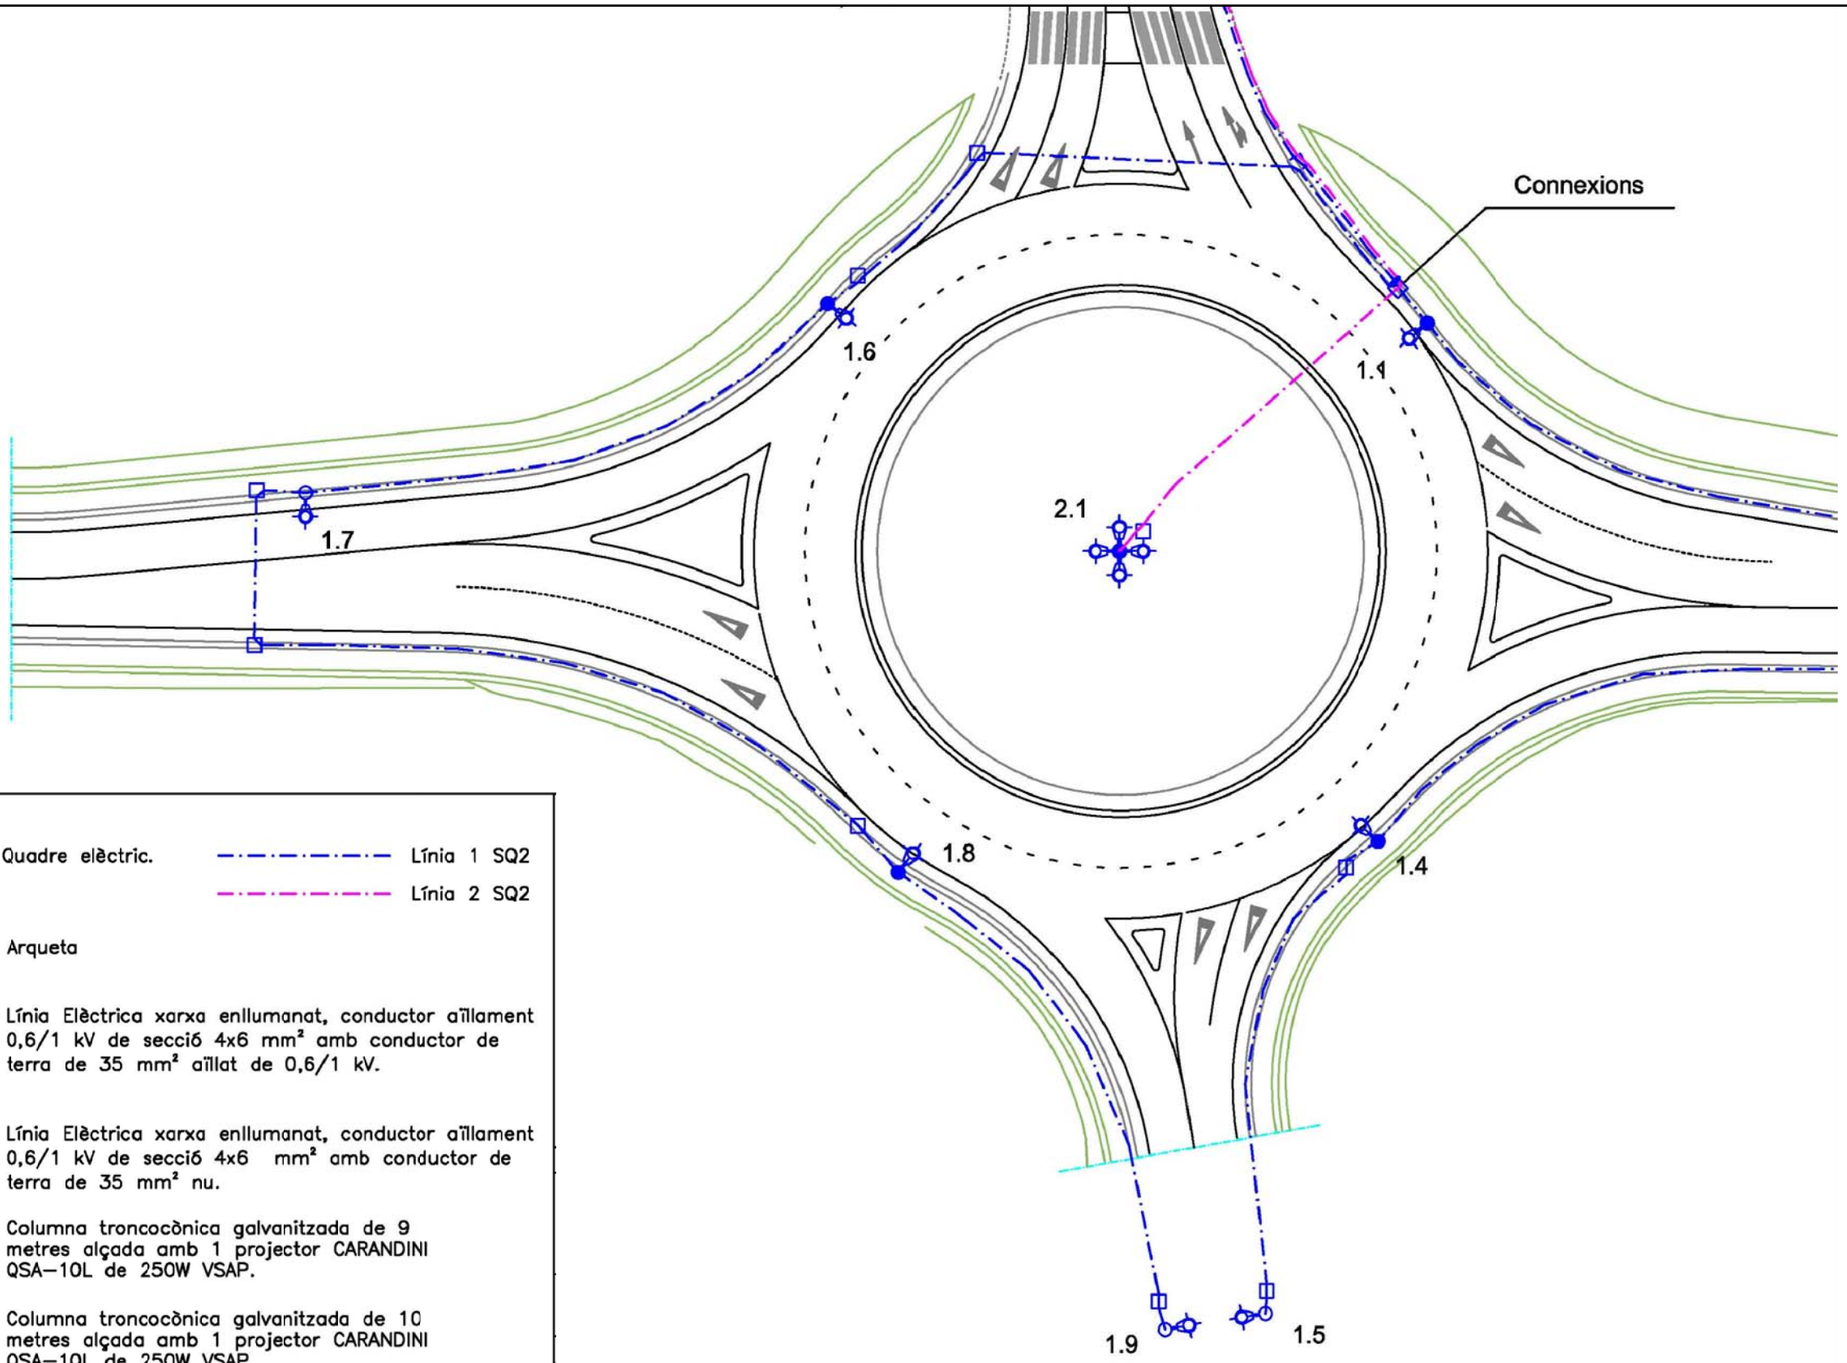

Quadre elèctric.

Línia 1 SQ2

Línia 2 SQ2

Arqueta

Línia Elèctrica xarxa enllumanat, conductor aïllament 0,6/1 kV de secció 4x6 mm² amb conductor de terra de 35 mm² aïllat de 0,6/1 kV.

Línia Elèctrica xarxa enllumanat, conductor aïllament 0,6/1 kV de secció 4x6 mm² amb conductor de terra de 35 mm² nu.


Columna troncocònica galvanitzada de 9 metres alçada amb 1 projector CARANDINI QSA–10L de 250W VSAP.

Columna troncocònica galvanitzada de 10 metres alçada amb 1 projector CARANDINI QSA–10L de 250W VSAP.

Columna troncocònica galvanitzada de 9 metres alçada amb 2 projectors CARANDINI QSA–10L de 250W VSAP.

Columna troncocònica galvanitzada de 10 metres alçada amb 4 projectors CARANDINI QSA–10L de 250W VSAP.

REDACTOR:	CONSULTOR:	CONSTRUCTOR:	DIRECTOR DEL PROJECTE:		DATA:	ESCALA: dinA–1: 1/250 dinA–3: 1/500	NOM DEL PLÀNOL:	PLÀNOL NÚM.
CIMALSA Centres logístics de Catalunya	CIMEX	AMSA	JORDI ROBERT I DELGADO Eng. de C.C. i Ports. Col. nº:7450	PROJECTE ASBUILT D'ACCÉS i URBANITZACIÓ DE LA PARCEL·LA 1 DE LA CIM LA SELVA. PARC AEROPORTUARI I LOGÍSTIC	JUNY 2.009	0 2.5 7.5 12.5m	XARXA DE BAIXA TENSIÓ I D'ENLLUMENAT LÍNIES SUBQUADRE 2	11-01 FULL 3 DE 3

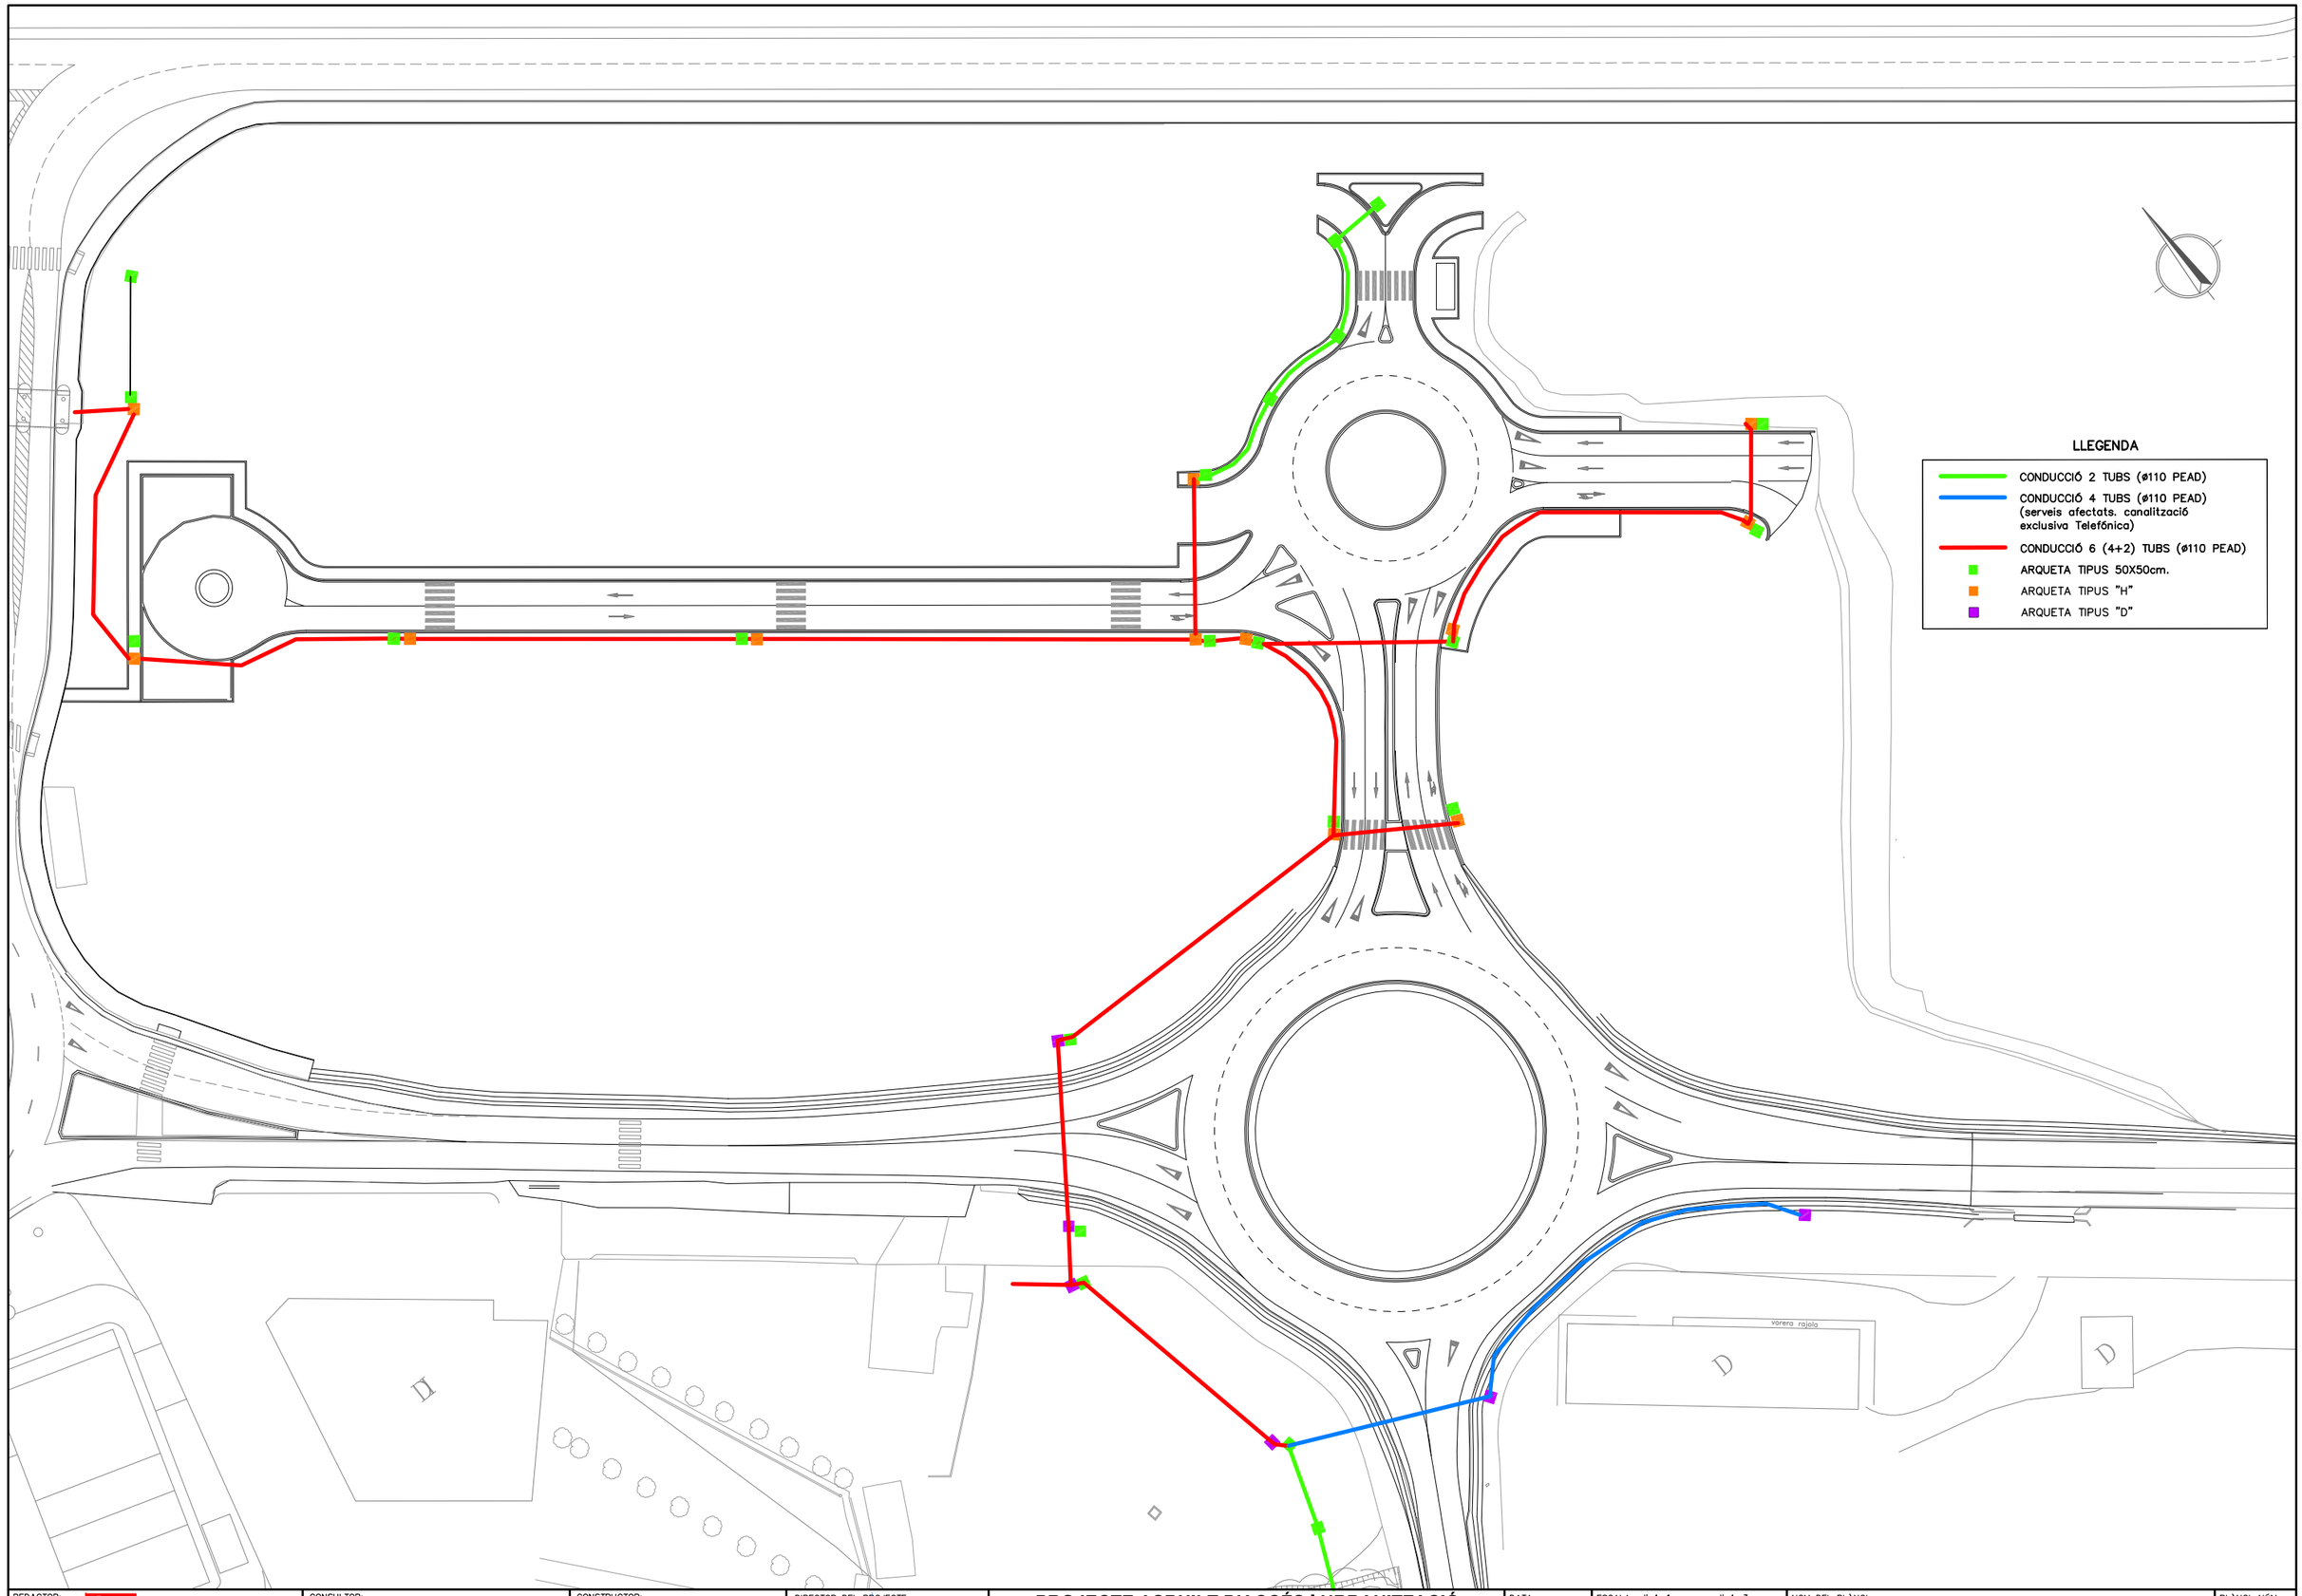

REDACTOR: CIMALSA Centres logístics de Catalunya

CONSULTOR: CIMEX

CONSTRUCTOR: AMSA

DIRECTOR DEL PROJECTE:
JORDI ROBERT I DELGADO
Eng. de C.C. i Ports. Col. nº:7450

PROJECTE ASBUILT D'ACCÉS i URBANITZACIÓ DE LA PARCEL·LA 1 DE LA CIM LA SELVA. PARC AEROPORTUARI I LOGÍSTIC

DATA: JUNY 2.009

ESCALA: dinA-1: 1/400 dinA-3: 1/800
0 4 12 20m

NOM DEL PLÀNOL: XARXA DE TELEFONIA I TELECOMUNICACIONS PLANTA

PLÀNOL NÚM. 12-01

FULL 1 DE 1